


| Del | St. |
|-----|-----|
| 1 | 1 |
| 2 | 1 |
| 3 | 1 |
| 10 | 1 |

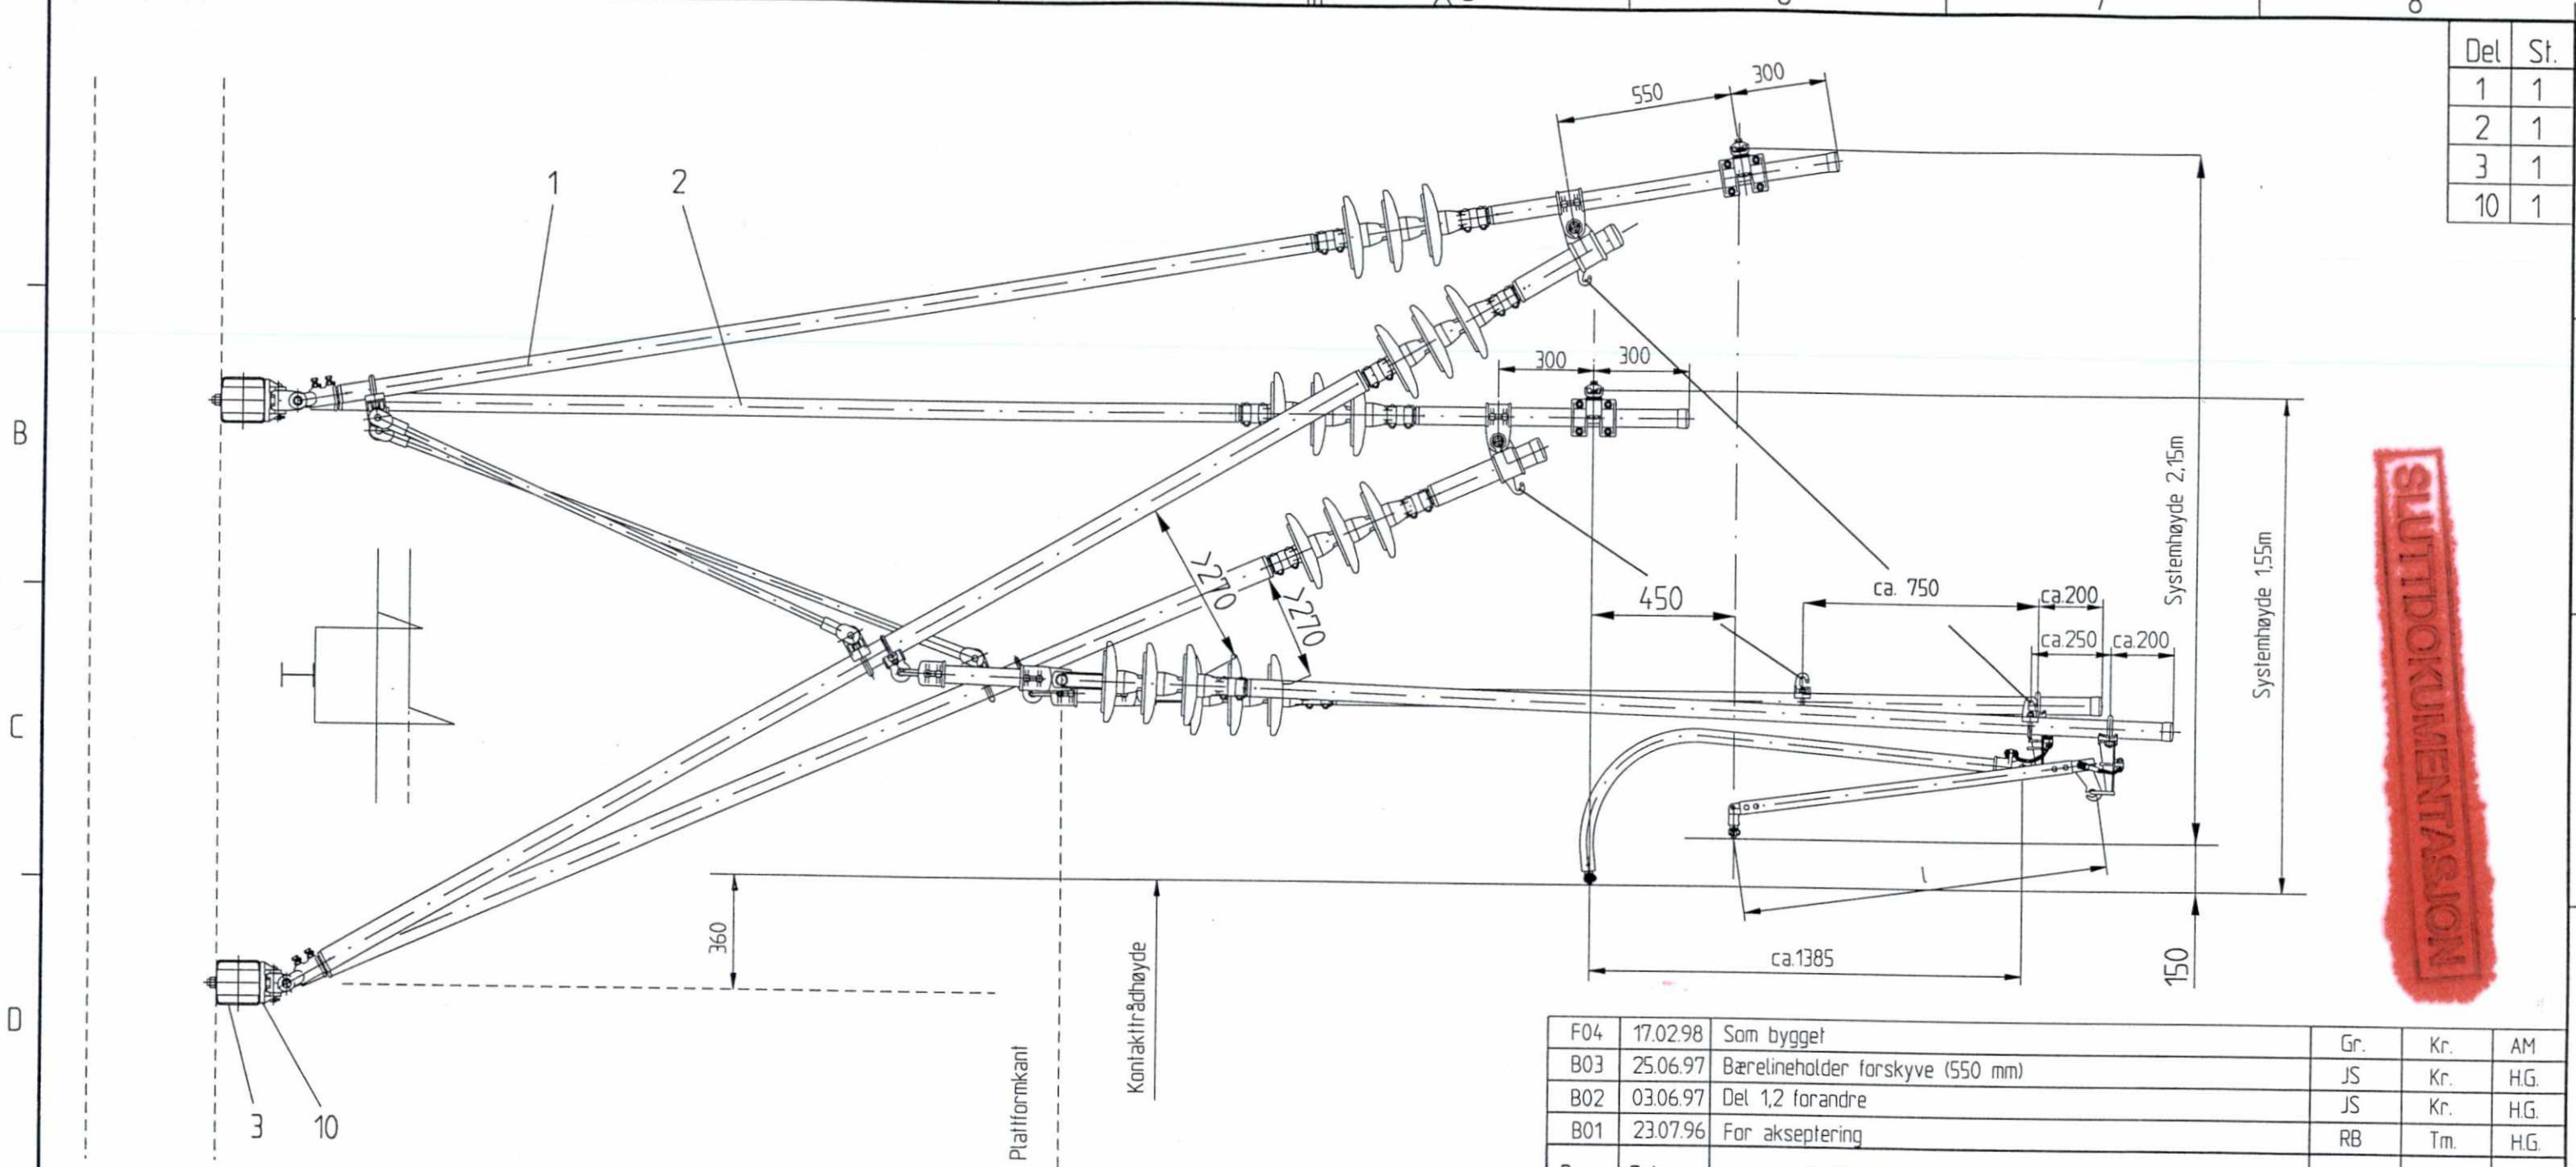

Utligger 2: Plus siksak

| | | | | | |
|--------------------------------|--|----------------------------------|--------------|----------|-------|
| F04 | 17.02.98 | Som bygget | Gr. | Kr. | AM |
| B03 | 25.06.97 | Bærelineholder forskyve (550 mm) | JS | Kr. | H.G. |
| B02 | 03.06.97 | Del 1,2 forandre | JS | Kr. | H.G. |
| B01 | 23.07.96 | For akseptering | RB | Tm. | H.G. |
| Rev. | Dato | Endring - erstatning | Tegn. | Saksb. | Sign. |
| NSB Gardermobanen A/S | | | Dato | 23.07.96 | |
| ABB Kraft AS - kontrakt K-1839 | | | Saksb. | RB | |
| Kontrakt nr. | Leverandør | | DA | Tm. | |
| K-1839 | ADtranz | | OA | HG. | |
| Avstand Oslo S | Leverandør Tegn. nr. | GVT 3 526 061 BL3 | DAK nr. | | |
| Parsell | | | Hor. M. | 1 : 20 | |
| Område | | | Vert. M. | | |
| Tekst - beskrivelse | Avspennings og vekselutligger på plattform (Mast 48-7) | | Ark. bet. | | |
| GMB Tegn. nr. | E000-M-T0-74-0641 | | Erstatn. for | | |
| NSB Tegn. nr. | | | Områdekode | | |
| | | | Rev. | F04 | |
| | | | Rev. | | |

Fuer dieses Dokument und den darin dargestellten Gegenstand behalten wir uns alle Rechte vor. Vervielfaeltigung, Bekannngabe an Dritte oder Verwertung seines Inhalts sind ohne unsere ausdrueckliche Zustimmung verboten.

Allgemeintoleranzen fuer Form und Lage