


Utligger	A(mm)	B(mm)
20-67	6872	3127
20-75	6947	3202

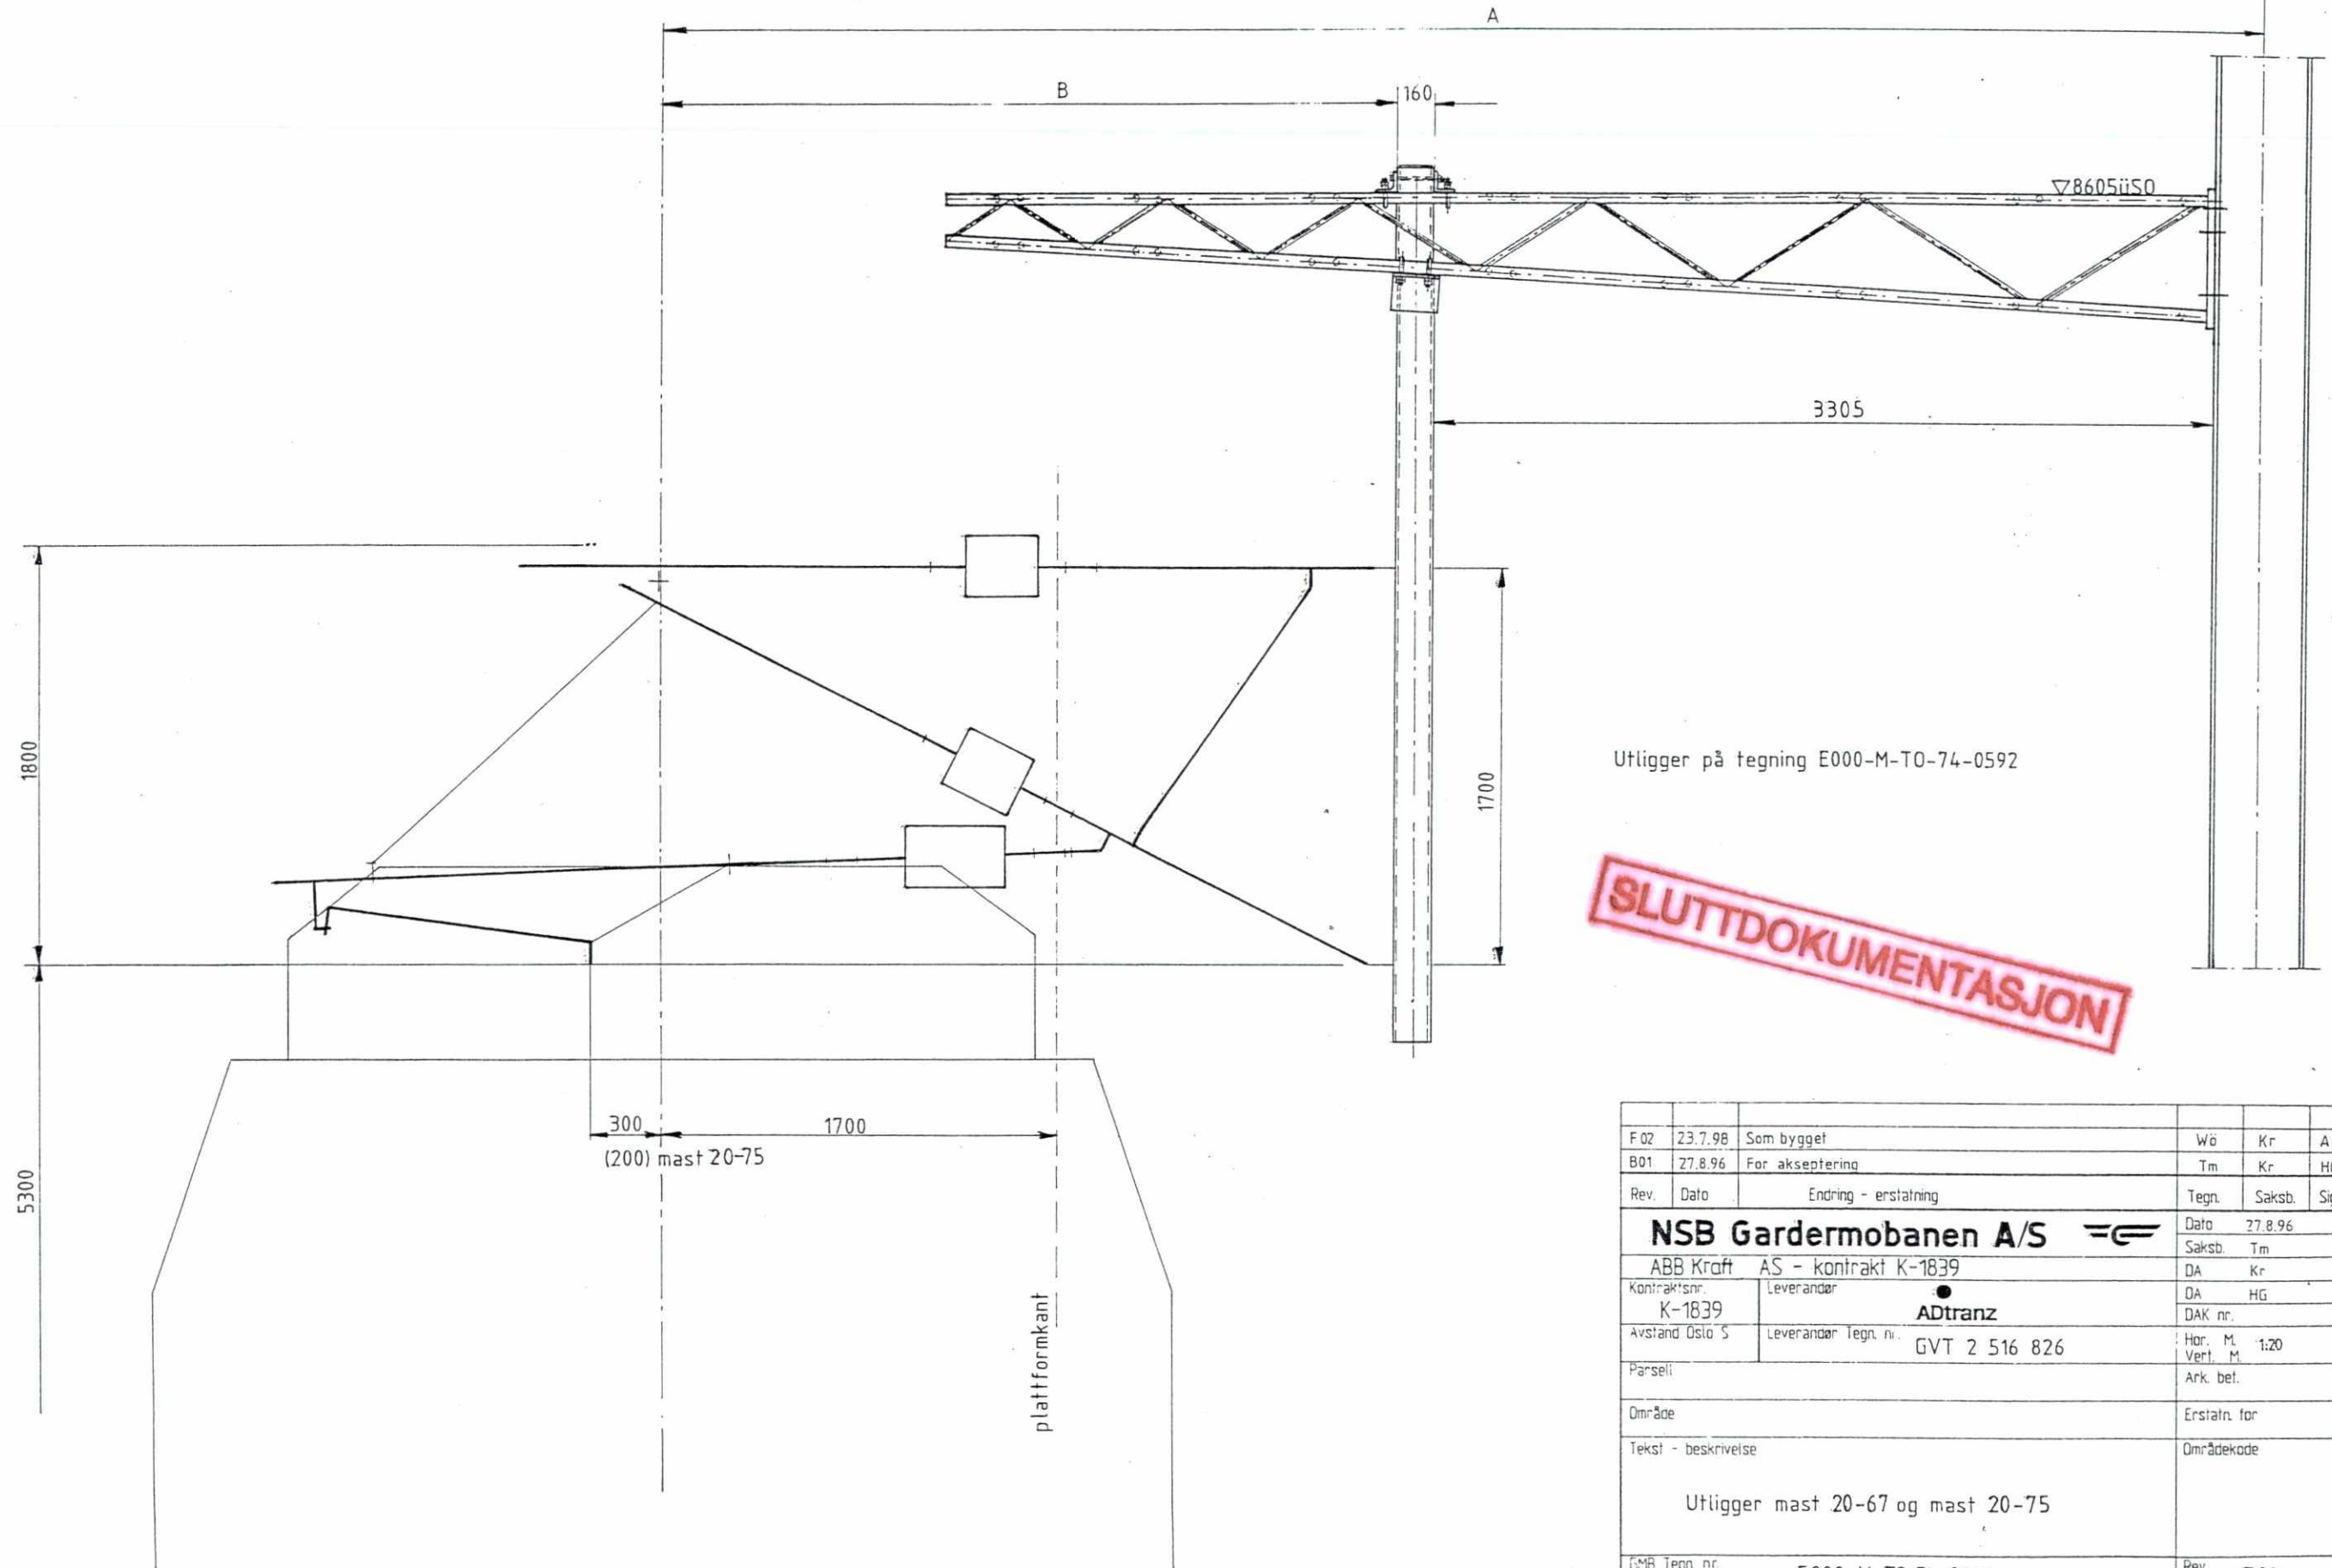

SLUTTDOKUMENTASJON

F.02	23.7.98	Som bygget	Wg	Kr	AM
B01	27.8.96	For akseptering	Tm	Kr	HG
Rev.	Dato	Endring - erstatning	Tegn.	Saksb.	Sign.
NSB Gardermobanen A/S			Dato	27.8.96	
ABB Kraft AS - kontrakt K-1839			Saksb.	Tm	
Kontrakt nr.	Leverandør		DA	Kr	
K-1839	ADtranz		DA	HG	
Avstand Oslo S	Leverandør Tegn. nr.	GVT 2 516 826	Hor. M.	1:20	
Parcell			Vert. M.		
Område			Ark. bet.		
Tekst - beskrivelse			Erstatn. for		
Utligger mast 20-67 og mast 20-75			Områdekode		
UMB Tegn. nr.	E 000-M-TO-74-0642			Rev.	F02
NSB Tegn. nr.				Rev.	

Fuer dieses Dokument und den darin dargestellten Gegenstand behalten wir uns alle Rechte vor. Vervielfältigung, Bekanntgabe an Dritte oder Verwertung seines Inhalts sind ohne unsere ausdrückliche Zustimmung verboten.

Allgemeintoleranzen fuer Form und Lage