


Del	St.	Del	St.
1	1	41	1
6	2	48	1
8	1	49	2
12	1	50	1
13	3	51	1
19	1	53	1
21	1	62	1
22	1	71	1
23	1	72	4
24	1	73	1
25	1	74	1
26	1		
28	1		
33	2		
35	2		
36	1		
37	1		
38	1		
39	1		
40	1		

SLUTTDOKUMENTASJON

Utf. nB4: Rør 55-70-55/26 (55)

Sett fra X 1:50

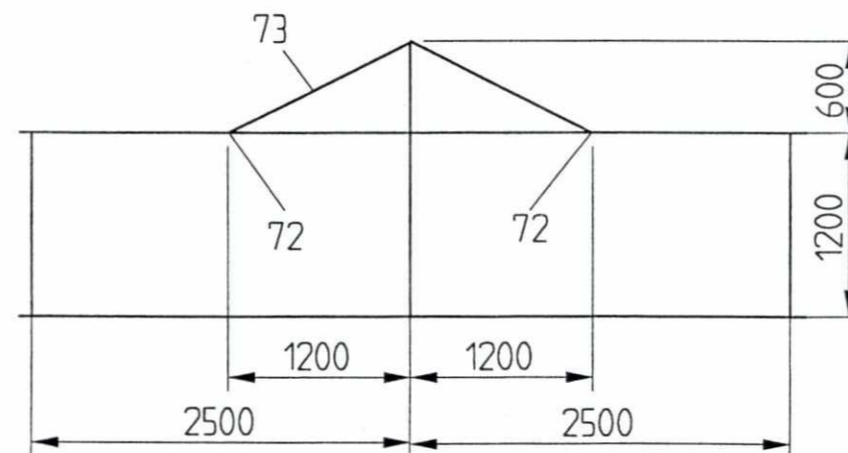

- 1) Reduserstykket (del 21) bores samtidig med rør (del 19;36) og spennhylsen slås inn.
- 2) Tiltrekningsmomentet for bøyler og skruer på rørhylsene er 50 til 60 Nm.

F02	17.02.98	Sam bygget	Gr.	Kr.	AM
B01	16.05.97	For akseptering	JS	Tm.	H.G.
Rev.	Dato	Endring - erstatning	Tegn.	Saksb.	Sign.
NSB Gardermobanen A/S			Dato	16.05.97	
ABB Kraft AS - kontrakt K-1839			Saksb.	JS	
Kontrakt nr.	Leverandør		DA	Tm.	
K-1839	ADtranz		OA	H.G.	
Avstand Oslo S	Leverandør Tegn. nr.	GVT 3 526 097	DAK nr.		
Parsell			Hor. M.	1: 20, 1:50	
Område			Vert. M.		
Tekst - beskrivelse	Utligger for mast M33-10		Ark. bet.		
GMB Tegn. nr.	E000-M-T0-74-0648		Erstatn. for		
NSB Tegn. nr.			Områdekode		
			Rev.	F02	
			Rev.		

Fuer dieses Dokument und den darin dargestellten Gegenstand behalten wir uns alle Rechte vor. Vervielfaeligung, Bekanntgabe an Dritte oder Verwertung seines Inhalts sind ohne unsere ausdrueckliche Zustimmung verboten.

Allgemeintoleranzen fuer Form und Lage