


Del	St.	Del	St.
1	1	41	1
6	2	48	1
8	1	49	2
12	1	50	1
13	3	51	1
19	1	53	1
21	1	71	1
22	1	72	2
23	2	73	1
24	2	74	1
25	1		
26	1		
28	1		
33	2		
34	1		
35	2		
36	1		
37	1		
38	1		
39	1		
40	1		

SLUTTDOKUMENTASJON

Utf. nB4: Rør 55-70-55/26 (55)

Sett fra X 1:50

- 1) Reduserstykket (del 21) bores samtidig med rør (del 19;36) og spennhylsen slås inn.
- 2) Tiltrekningsmomentet for bøyler og skruer på rørhylsene er 50 til 60 Nm.

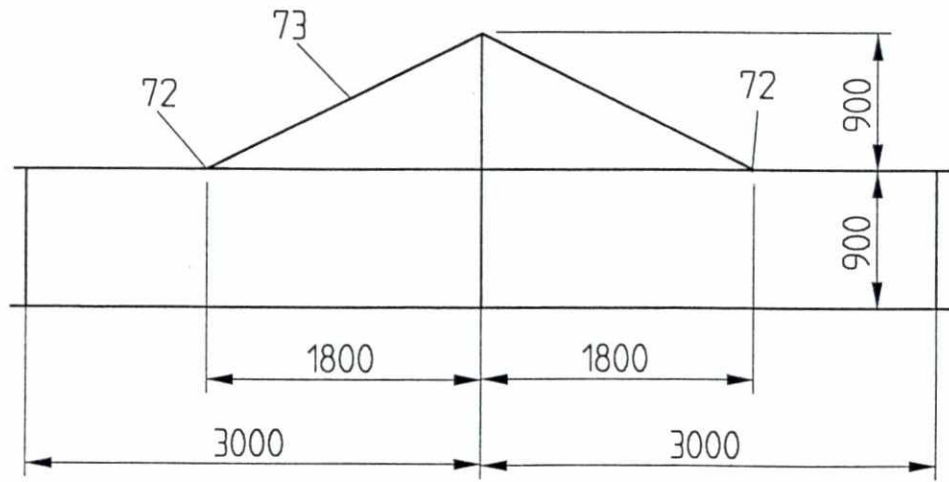

F02	17.02.98	Som bygget	Gr.	Kr.	AM
B01	21.05.97	For akseptering	JS	Tm.	H.G.
Rev.	Dato	Endring - erstatning	Tegn.	Saksb.	Sign.
NSB Gardermobanen A/S			Dato	21.05.97	
ABB Kraft AS - kontrakt K-1839			Saksb.	JS	
Kontrakt nr.	K-1839		DA	Tm.	
Avstand Oslo S	Leverandør ADtranz		DA	H.G.	
Parsell	Leverandør Tegn. nr. GVT 3 526 098		DAK nr.		
Område			Hor. M.	1: 20, 1:50	
Tekst - beskrivelse	Utligger for mast M33-12		Verf. M.		
GMB Tegn. nr.	E000-M-T0-74-0649		Ark. bet.		
NSB Tegn. nr.			Erstatn. for		
			Områdekode		
			Rev.	F02	
			Rev.		

Fuer dieses Dokument und den darin dargestellten Gegenstand behalten wir uns alle Rechte vor. Vervielfaeltigung, Bekannngabe an Dritte oder Verwertung seines Inhalts sind ohne unsere ausdrueckliche Zustimmung verboten.

Allgemeintoleranzen fuer Form und Lage