


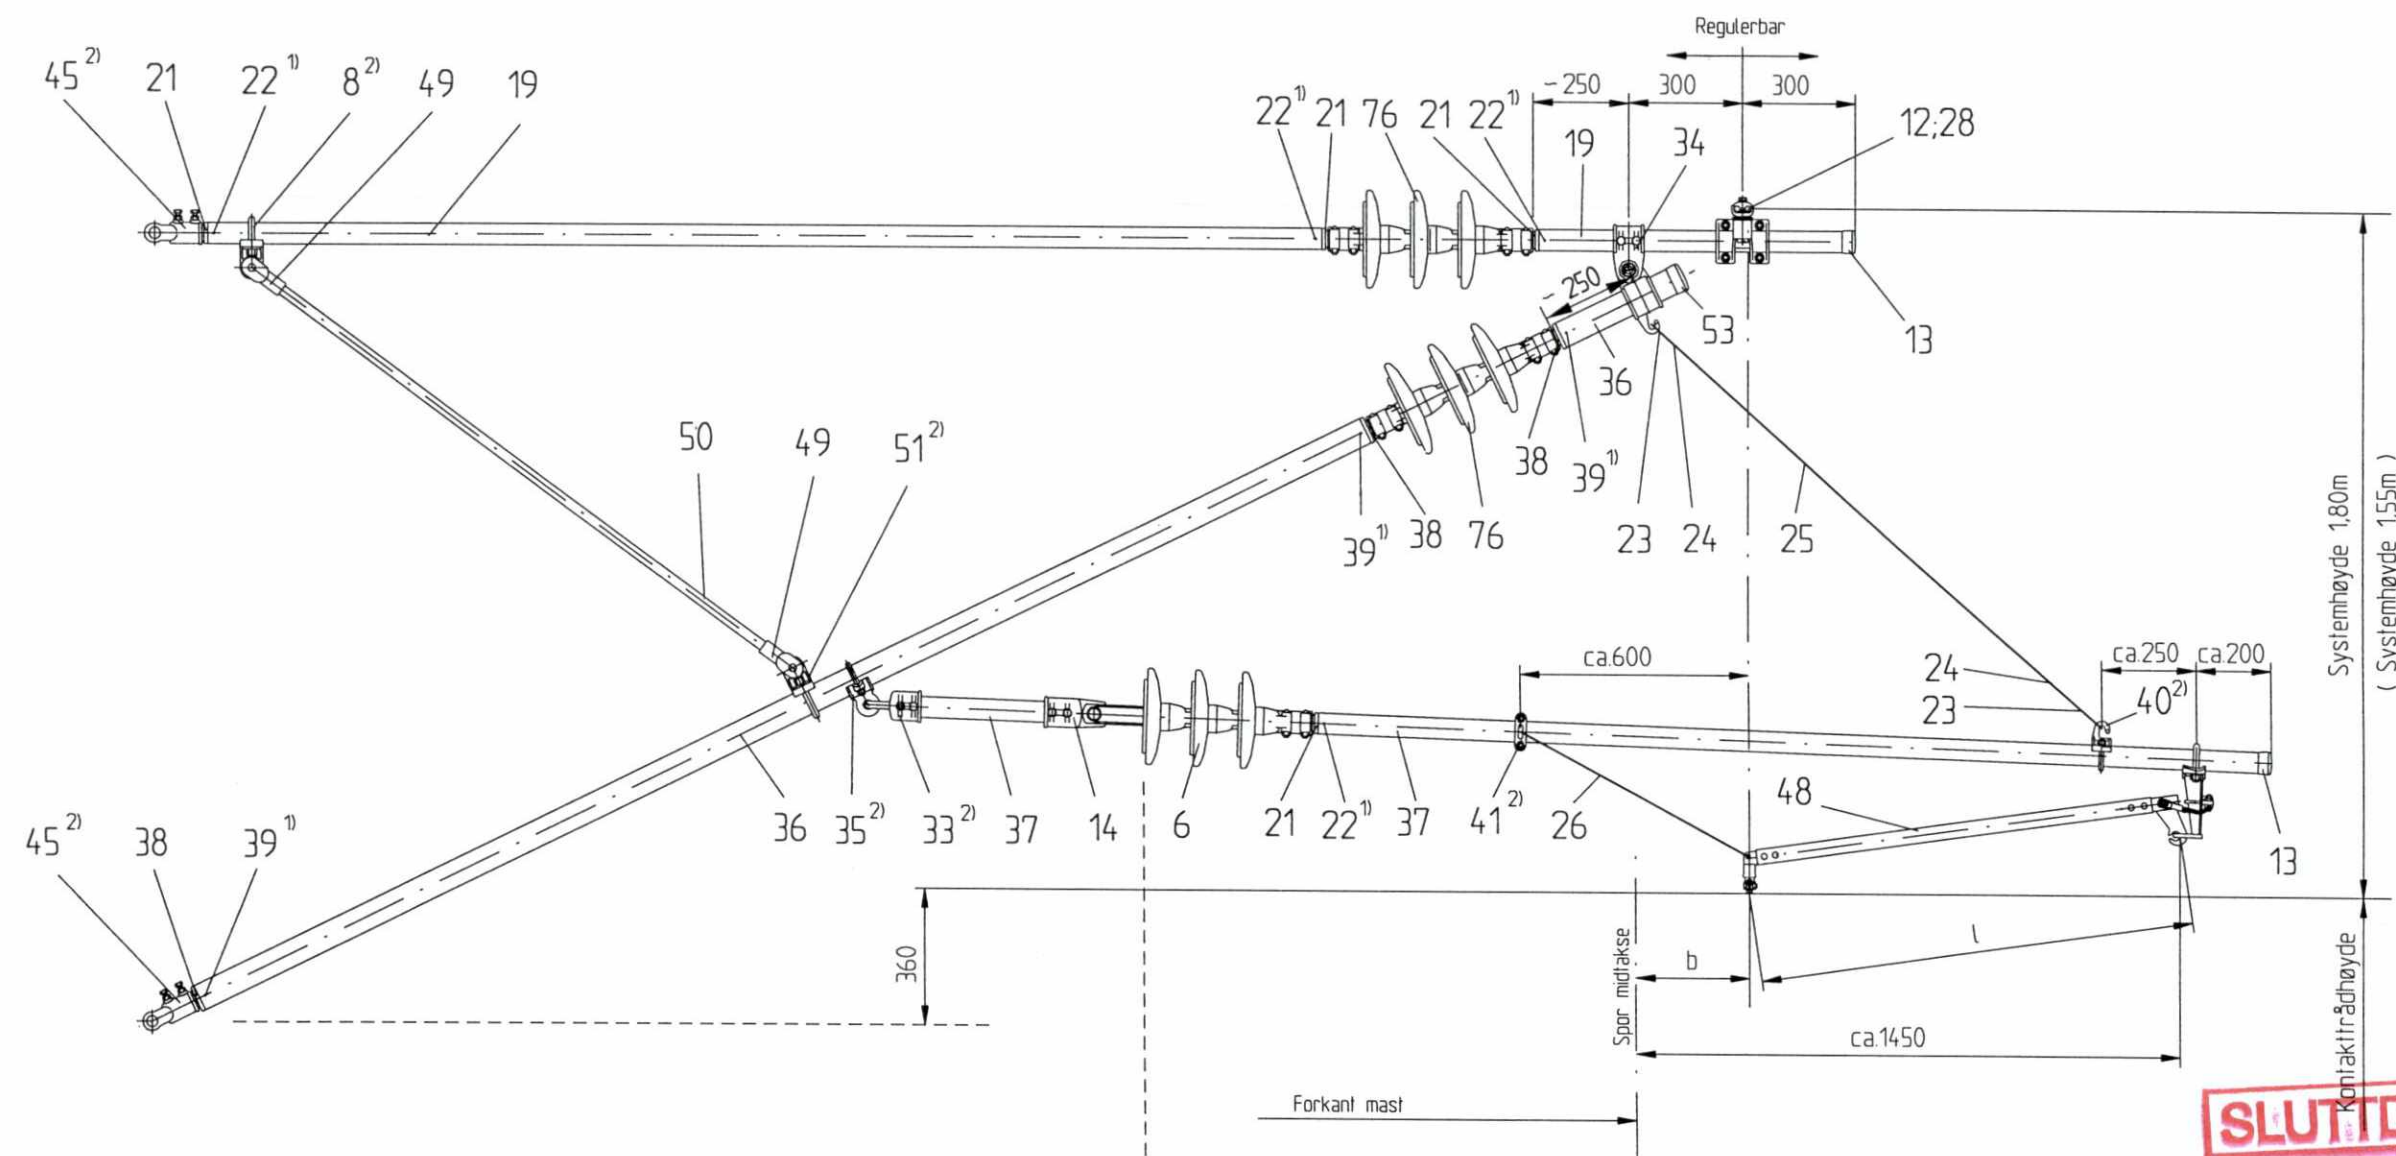

Utf.: Rør 55-70-55/26

1) Reduserstykket (del 21 og 38) bores samtidig med rør (del 19,36) og spennhylsen slås inn.

2) Tiltrekningsmomentet for bøyler og skruer på rørhylsene er 50 til 60 Nm.

SLUTTDOKUMENTASJON

F02	11.03.98	Som bygget	Gr.	Kr.	AM
B01	28.05.97	For akseptering	JS	Kr.	HG
Rev.	Dato	Endring - erstatning	Tegn.	Saksb.	Sign.
NSB Gardermobanen A/S 			Dato	28.05.97	
			Saksb.	JS	
ABB Kraft AS - kontrakt K-1839			DA	Kr.	
Kontraktsnr. K-1839	Leverandør 		OA	HG	
Avstand Oslo S	Leverandør Tegn. nr. GVT 3 526 102		DAK nr.		
Parsell			Hor. M.	1 : 20	
			Vert. M.		
Område			Ark. bet.		
Tekst - beskrivelse			Erstatn. for		
Plattformuttigger for System 25 Forkant mast < 3,80m			Områdekode		
GMB Tegn. nr.	E000-M-T0-74-0651		Rev.	F02	
NSB Tegn. nr.			Rev.		

Fuer dieses Dokument und den darin dargestellten Gegenstand behalten wir uns alle Rechte vor. Vervielfältigung, Bekanntgabe an Dritte oder Verwertung seines Inhalts sind ohne unsere ausdrückliche Zustimmung verboten.

Allgemeintoleranzen fuer Form und Lage