


Overhøyde u. (mm)	X [mm]	Y [mm]
0	1900	0
10	1865	35
20	1835	65
30	1800	100
40	1770	130
50	1735	165
60	1705	195
70	1670	230
80	1640	260
90	1605	295
100	1575	325
110	1540	360
120	1510	390
130	1480	420
140	1445	455
150	1410	490

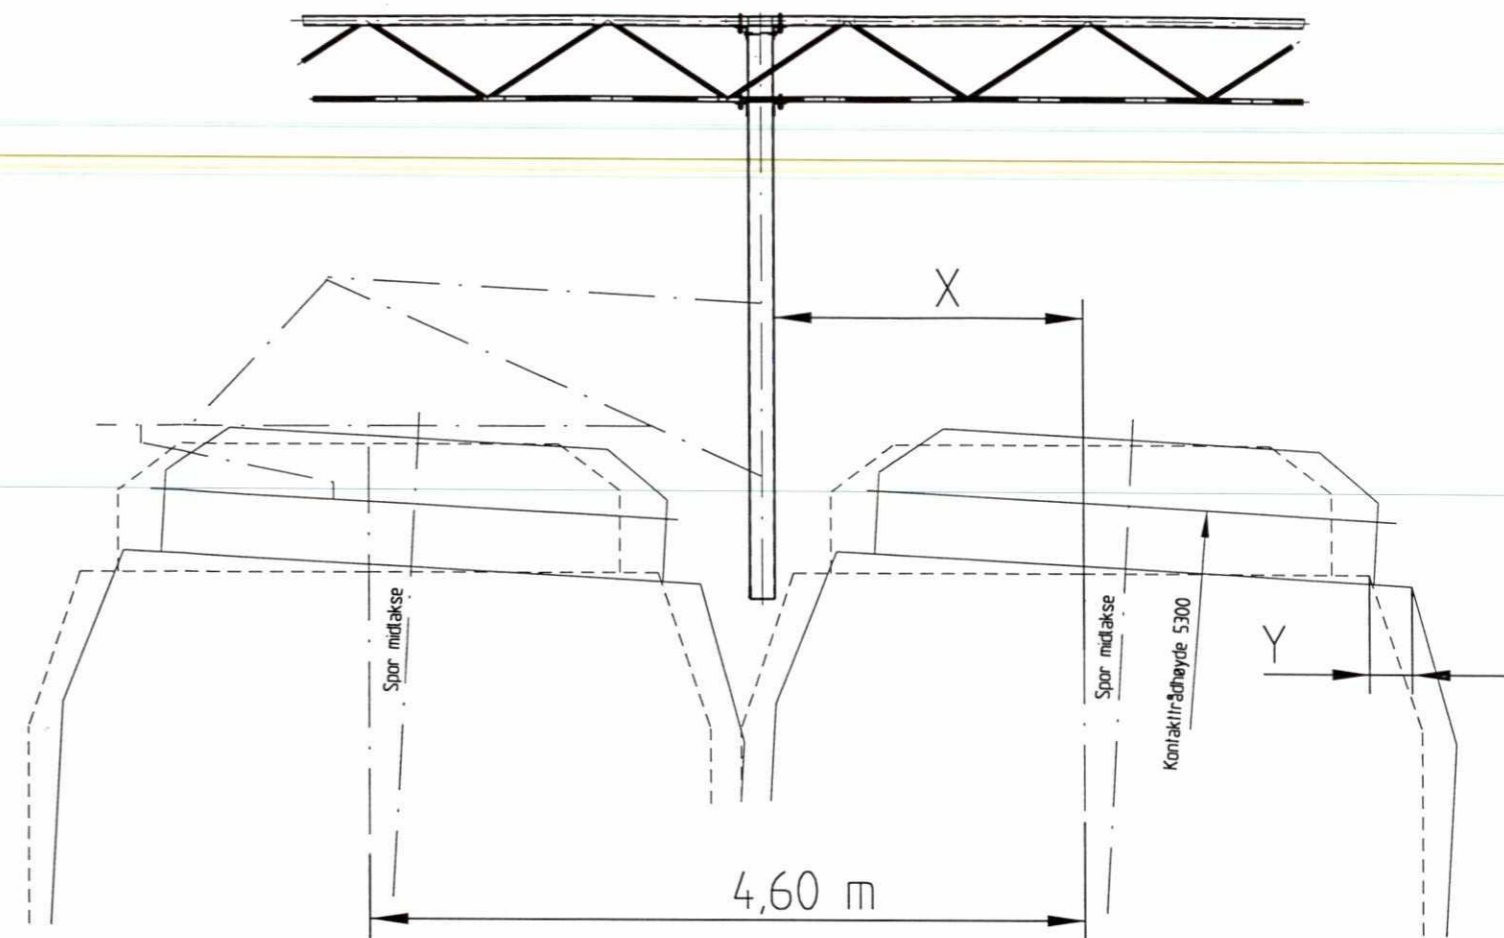

**SLUTTDOKUMENTASJON**

Uttliger på høyre spor: Tegn. Nr. E000-M-TO-0573

F02	06.03.98	Som bygget	Gr.	Kr.	AM
B01	04.07.97	For akseptering	JS	Tm.	H.G.
Rev.	Dato	Endring - erstatning	Tegn.	Saksb.	Sign.
<b>NSB Gardermobanen A/S</b>			Dato	04.07.97	
ABB Kraft AS - kontrakt K-1839			Saksb.	JS	
Kontrakt nr.	Leverandør		DA	Tm.	
K-1839	<b>ADtranz</b>		DA	H.G.	
Avstand Oslo S	Leverandør Tegn. nr.	GVT 3 526 063 Bl. 2	DAK nr.		
Parsell			Hor. M.	-/-	
Område			Vert. M.		
Tekst - beskrivelse	Tabell for plassering av hengemast med uttliger i åk (Uttliger på venstre spor)		Ark. bet.		
GMB Tegn. nr.	E000-M-TO-74-0657		Erstatn. for		
NSB Tegn. nr.			Områdekode		
			Rev.	F02	
			Rev.		

Fuer dieses Dokument und den darin dargestellten Gegenstand behalten wir uns alle Rechte vor. Vervielfältigung, Bekannntgabe an Dritte oder Verwertung seines Inhalts sind ohne unsere ausdrueckliche Zustimmung verboten.

Allgemeintoleranzen fuer Form und Lage