

A


B

C

D

E

Del	St.	Del	St.
6	1	22	6
8	2	23	2
9	1	24	2
11	1	25	1
12	1	28	1
13	2	37	1
16	1	45	2
17	1	55	1
18	2	56	2
19	2	57	1
20	1	75	1
21	6	76	2

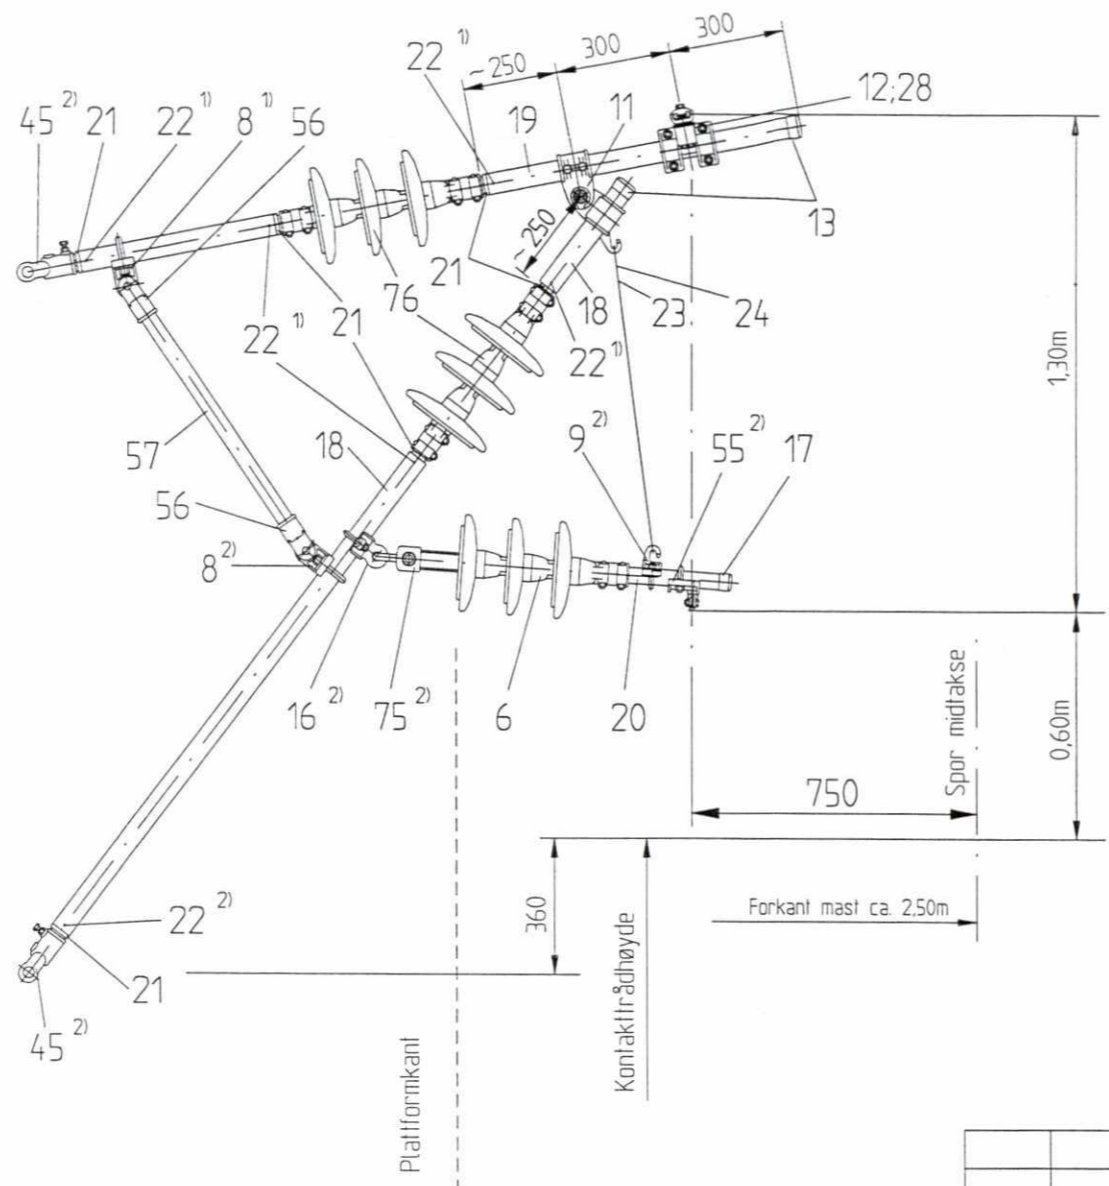

SLUTTDOKUMENTASJON

Utf. S7: Rør 55-55-42/42

- 1) Reduserstykket (del 21) bores samtidig med rør (del 18; 19) og spennhylsen slås inn.
- 2) Tiltrekningsmomentet for bøyler og skruer på rørhylsene er 50 til 60 Nm.

F01	17.06.99	Som bygget	Fei	Kr.	JS
Rev.	Dato	Endring - erstatning	Tegn.	Saksb.	Sign.
NSB Gardermobanen A/S			Dato 17.06.99		
ABB Kraft AS - kontrakt K-1839			Saksb. Fei		
Kontraktsnr.	Leverandør		DA	Kr.	
K-1839	ADtranz		OA	JS	
Avstand Oslo S	Leverandør Tegn. nr.		DAK nr.		
	GVT 3 526 118 Bl.1		Hor. M. 1 : 20		
Parsell			Vert. M.		
Område			Ark. bet.		
Tekst - beskrivelse	Plattformutligger løftet for System 25 Mast 20-53		Erstatn. for		
GMB Tegn. nr.	E000-M-T0-74-0669		Områdekode		
NSB Tegn. nr.			Rev. F01		
			Rev.		

Fuer dieses Dokument und den darin dargestellten Gegenstand behalten wir uns alle Rechte vor. Vervielfaeltigung, Bekanntgabe an Dritte oder Verwertung seines Inhalts sind ohne unsere ausdrueckliche Zustimmung verboten.

Allgemeintoleranzen fuer Form und Lage