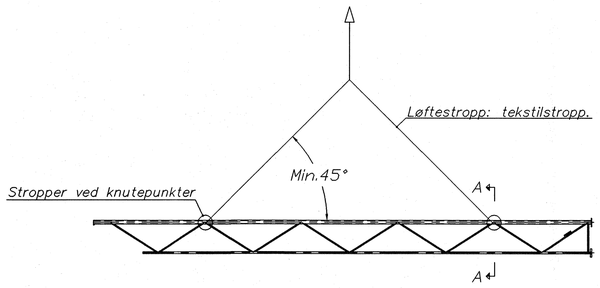

A–A

LØFTING AV ENDESEKSJON:

MERKNADER:

1) Stropper: Min.løftekapasitet SWL=500kg

2) NB! DET SKAL KUN BENYTTES BÅNDSTROPPER MOT PULVERLAKKERT OVERFLATE !!

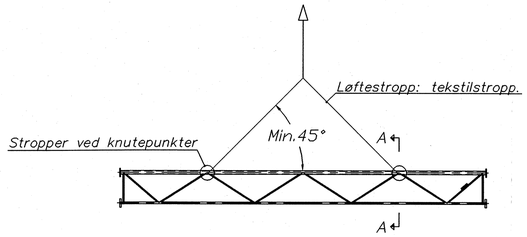

A–A

LØFTING AV MIDTSEKSJON:

MERKNADER:

1) Stropper: Min.løftekapasitet SWL=500kg

2) NB! DET SKAL KUN BENYTTES BÅNDSTROPPER MOT PULVERLAKKERT OVERFLATE !!

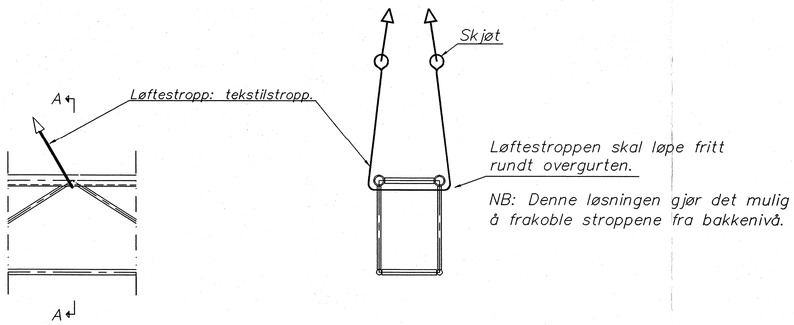

D1

A–A

MERKNADER:

1) Stropper: Minimum løftekapasitet SWL=1000kg
2) Minimum krokhøyde = 20m
3) Maks.vekt i kroken = 2500kg
4) Bredde B
   For 2 seksjoner : B=9,0m (Stroppelengde=18m)
   For 3 seksjoner : B=12,0m (Stroppelengde=24m)
5) Det er tatt hensyn til at inntil 1500kg med utstyr er påmontert åket.
6) NB! DET SKAL KUN BENYTTES BÅNDSTROPPER MOT PULVERLAKKERT OVERFLATE !!

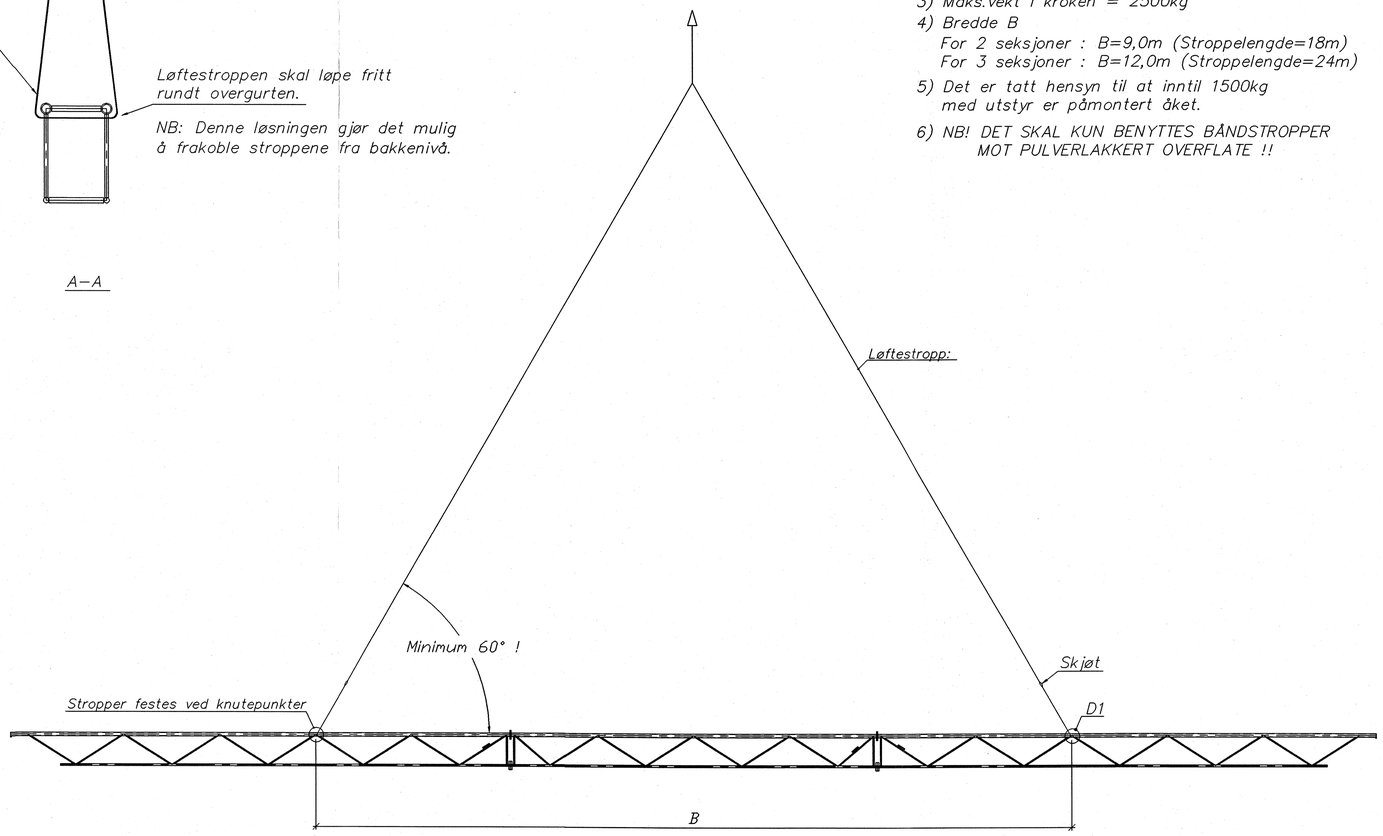

LØFTING AV SAMMENSATT ÅK:

GENERELLE MERKNADER:

1) Internkontrollforskriftene §12 og Arbeidstilsynets regler pkt.3.91 Kraner og løft skal følges ved montering av Åk.

2) NB! DET SKAL KUN BENYTTES BÅNDSTROPPER MOT PULVERLAKKERT OVERFLATE !!

SLUTTDOKUMENTASJON

Rev.	Dato	Endring - erstatning	Tegn.	Saksb.	Sign.
F01	21.05.98	Som bygget	JSM	JSM	JSM

NSB Gardermobanen A/S

ABB Energi AS - kontrakt K-1839

Kontraktsnr.: NG 85645

Leverandør: Ørsta Stålindustri AS

Avstand Oslo S

Leverandør tegn. nr.: 1834-60

Parsell

Område

Tekst - beskrivelse: ÅK (inntil 23 m) Løfting av åk

GMB tegn. nr.: E000-M-TD-74-0024

NSB tegn.nr.

Dato	21.05.98
Saksb.	JSM
DA	
OA	
DAK nr.	0024.DWG
Hor. M. / Vert. M.	1:10
Ark. bet.	
Erstatn. for	
Områdekode	
Rev.	F01
Rev.	

Dette dokument tilhører ABB Kraft AS og må ikke reproduseres, kopiere eller gjøres tilgjengelig for andre uten skriftlig tillatelse.
ABB Kraft AS

Utført | Sjekket | Kontroll | Utg.
Basisdok. nr. | Bl. nr. | N. bl.

Referansestørrelse (mm) 100 50 0

ENE 1009 A