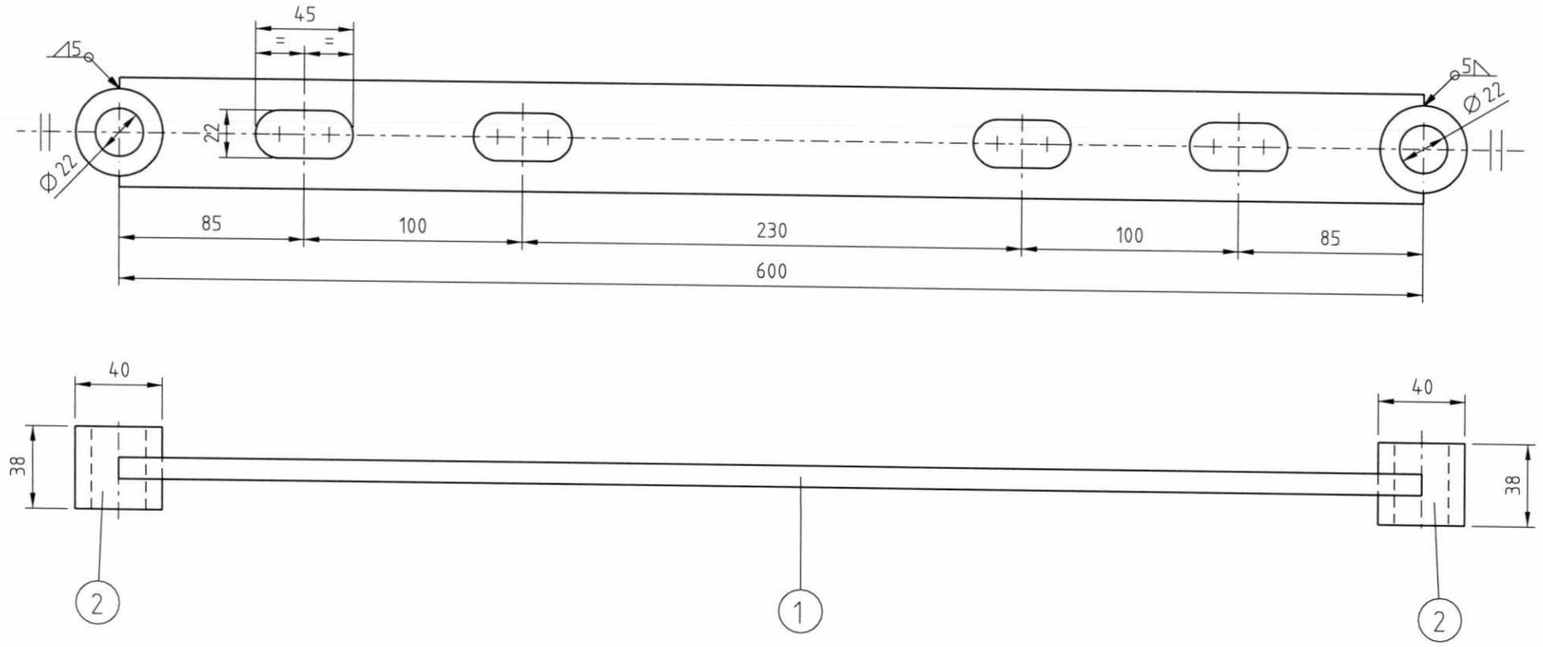

SLUTTDOKUMENTASJON

Varmforsinkes i henhold til NS 1978, klasse B

Antall	Pos. nr.	Navn, type, dimensjon	Tegning Produktstd.	Materiale	kg. pr. stk.	Anm.
2	2	Emnerør 40 x 20		St. 52	0.3	
1	1	Fl 50 x 10		St. 37.2	2,4	

Rev.	Dato	Endring - erstatning	Tegn.	Saksb.	Sign.
F03	30109.99	Påført tekst	FOR	FOR	ALA
F02	10.12.98	Som bygget	FOR	FOR	ALA
B01	05.11.96	For bygging	FOR	FOR	ALA

NSB Gardermobanen A/S

ABB Energi AS - kontrakt K-1839

Kontraktsnr.	Leverandør : ABB Kraft AS
Avstand Oslo S	Leverandør tegn. nr: 9BET010042-PAG
Parsell	
Område	

Dato 05.11.96
Saksb FOR
DA
OA
DAK nr.
Hor. M. / Vert. M. M 1:2
Ark. bet.
Erstatn. for
Områdekode

Tekst - beskrivelse

FESTEJERN

For tosidig avspenning av returledning på dobbel kontaktledningsmast

GMB tegn. nr. E000-M-TD-74-0041

NSB tegn.nr.

Rev. F03

Ikke reproduseres, brukes ikke bekjentgjøres til tredje person uten vår tillatelse
ABB Kraft AS
Prosjektbasisdok nr.
Bl. nr
N bl.
ENE 1109 A