

Ikke målsatte hull ø22

Ant.	Pos.	Vare nr.	Navn, dim., kval.	Kpl.	Vekt	Anm
3	3		Sylinderstift syrefast A4 ø10*30			
1	2		FOTPLATE TEGN. NR 4-4062		52	
1	1		IPE 400 KVAL.S355J2G3	7805	508	NS-EN10025

SLUTTDOKUMENTASJON

Rev.	Dato	Endring - erstatning	Tegn.	Saksb.	Sign.
F01	22.05.98	F01	JSM	JSM	JSM

NSB Gardermobanen A/S

ABB Energi AS - kontrakt K-1839

Kontrakt nr.: NG 85645
Leverandør: Ørsta Stålindustri AS

Avstand Oslo S: 2-3619

Dato: 22.05.98
Saksb.: JSM

DAK nr.: 0058.DWG
Hor. M. Vert. M.: 1:20


Ark. bet.:
Eratn. for:
Områdekode:

Tekst - beskrivelse: MIDTMAST M. LØS TOPP FOR ÅK PÅ PLATTFORM -670 mm GARDERMOBANEN

GHB tegn. nr.: E000-M-TD-74-0058
Rev.: F01

NSB tegn. nr.:
Rev.:

Fotplaten underside merkes:
Midtmast f/åk plattform -670mm

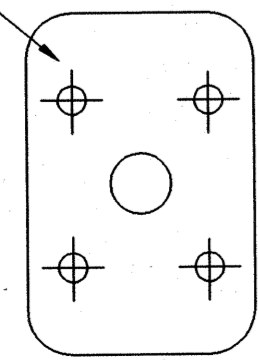

Merking

Merknader.

- NS 3472 Kontrollklasse 2
- NS 3420 Toleranseklasse 2
- NS 3420 Sveiseklasse B

Overflatebehandling.

Varmforsinking i.h.t. NS 1978 klasse A
Sur avfetting.Sinkfosfatering.
Pulverbelegging tykkelse 60-100my
Farge: Grønn NCS 9005G20Y matt struktur.
Polyester.

ENEF01
 ENEF02
