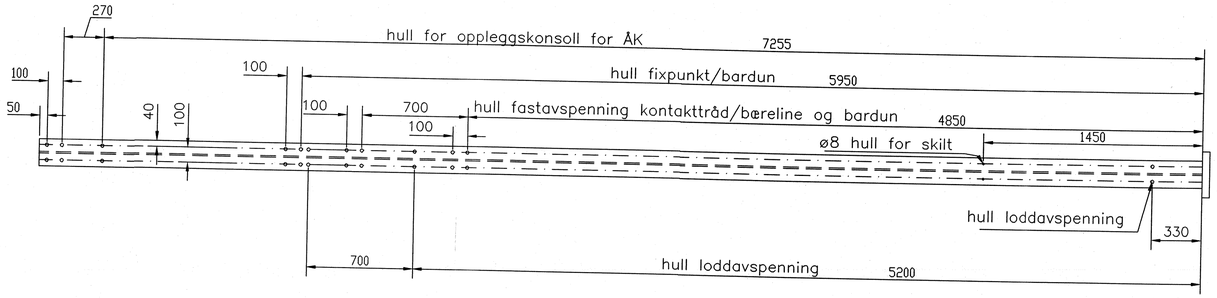

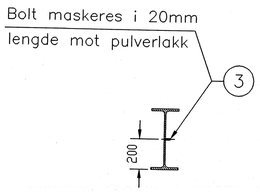

SNITT B–B

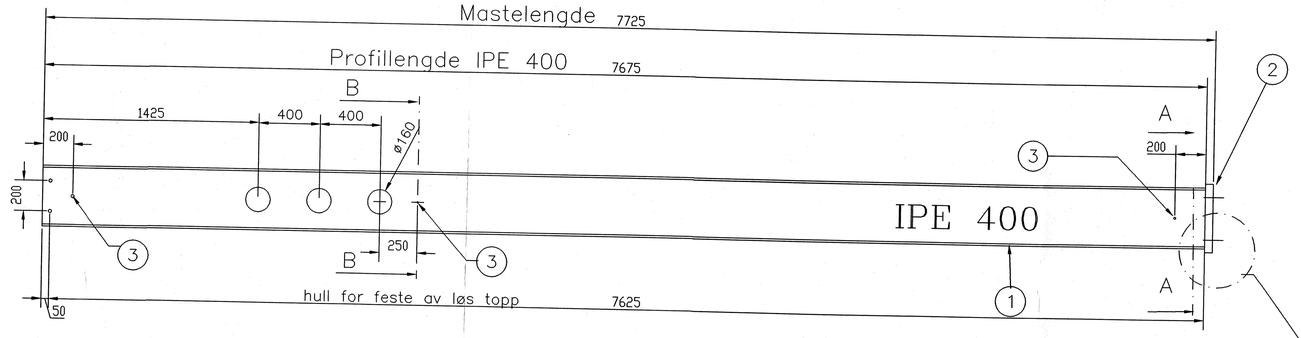

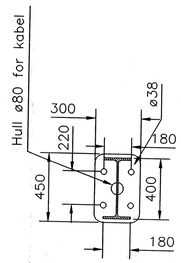

SNITT A–A

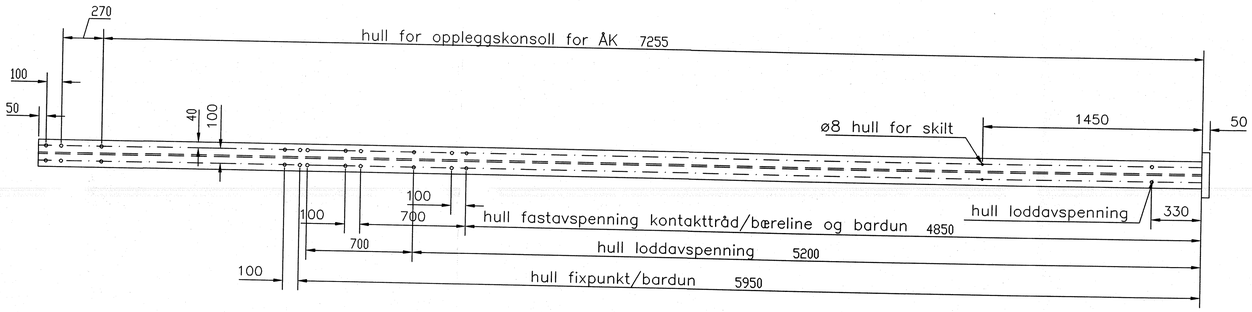

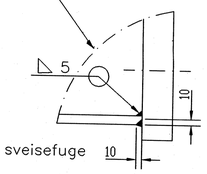

Sveising fotplate

Ikke målsatte hull ø22

Ant.	Pos.	Vare nr.	Navn, dim., kval.	Kpl.	Vekt	Anm
3	3		Sylinderstift syrefast A4 ø10*30			
1	2		FOTPLATE TEGN. NR 4–4062		52	
1	1		IPE 400 KVAL.S355J2G3	7675	509	NS–EN10025

Fotplatens underside merkes:
Midtmast f/åk plattform –800mm

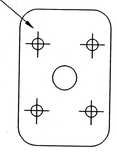

Merking

Merknader.

NS 3472 Kontrollklasse 2
NS 3420 Toleranseklasse 2
NS 3420 Sveiseklasse B

Overflatebehandling.

Varmforsinking i.h.t. NS 1978 klasse A
Sur avfetting.Sinkfosfatering.
Pulverbelegging tykkelse 60–100my
Farge: Grønn NCS 9005G20Y matt struktur.
Polyester.

SLUTTDOKUMENTASJON

Rev.	Dato	Endring – erstatning	Tegn.	Saksb.	Sign.
F01	22.05.98	Som bygget	JSM	JSM	JSM

NSB Gardermobanen A/S

ABB Energi AS – kontrakt K-1839

Kontraktsnr. NG 85645	Leverandør: Ørsta Stålindustri AS
Avstand Oslo S	Leverandør tegn. nr. 2-3621
Parsell	
Område	
Tekst – beskrivelse: MIDTMAST M. LØS TOPP FOR ÅK PÅ PLATTFORM –800 mm GARDERMOBANEN	
GMB tegn. nr. E000-M-TD-74-0060	Rev. F01
NSB tegn.nr.	Rev.

Dato 22.05.98
Saksb. JSM
DA
OA
DAK nr. 0060.DWG
Hor. M. 1:20
Vert. M.
Ark. bet.
Erstatn. for
Områdekode

Dette dokument tilhører ABB Kraft AS og må ikke reproduseres, brukes eller på annen måte gjøres tilgjengelig for tredje person uten vår tillatelse.
ABB Kraft AS

ENE 1108 A