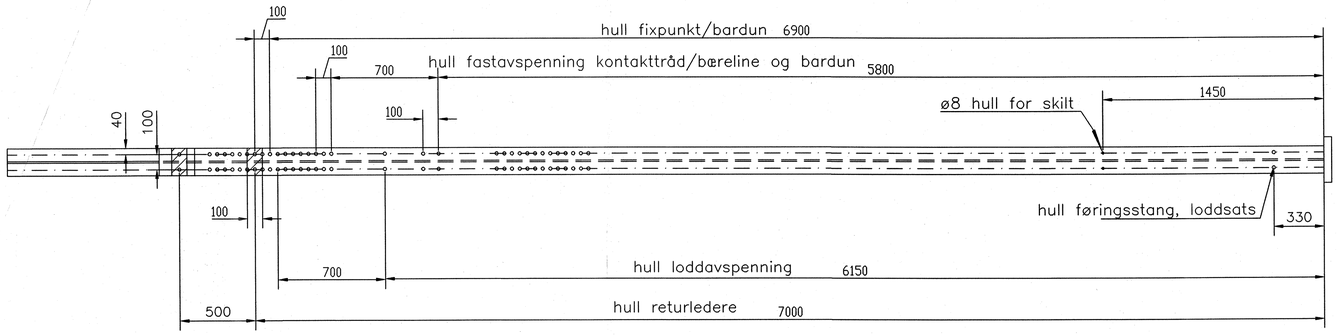

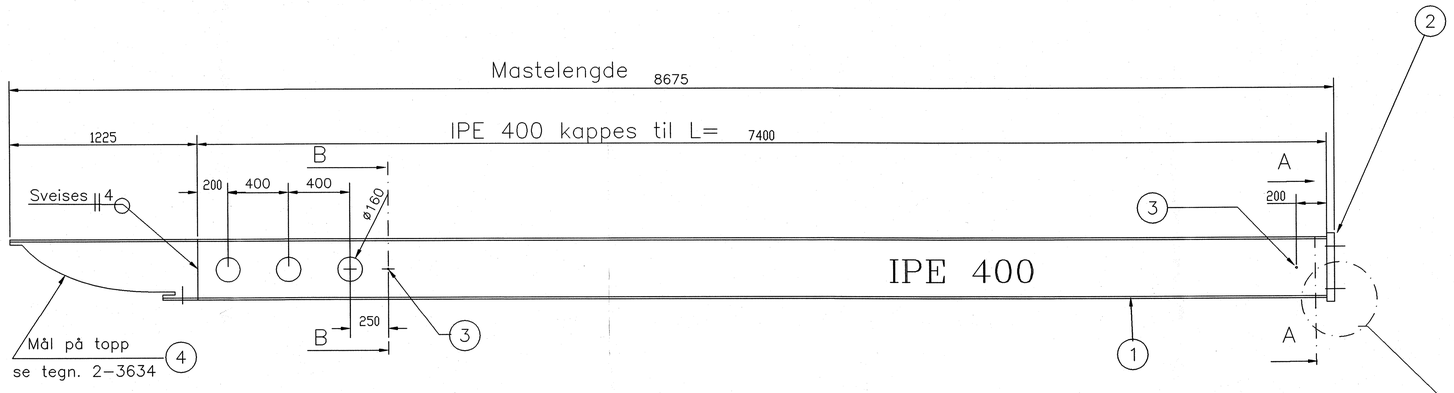

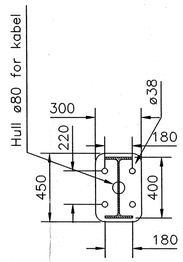

SNITT A–A

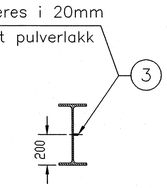

SNITT B–B

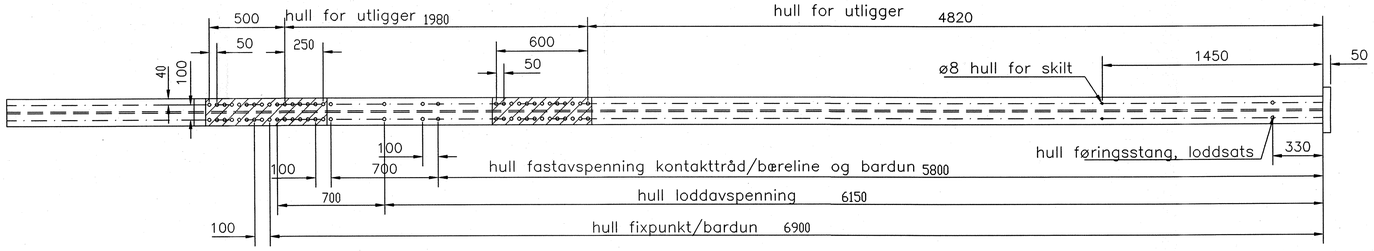

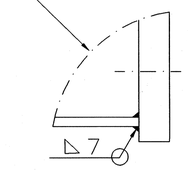

Sveising fotplate

Ikke målsatte hull ø22

Ant.	Pos.	Vare nr.	Navn, dim., kval.	Kpl.	Vekt	Anm
1	4		LØS TOPP YTTERMAST, SPESIAL	Tegn.nr. 2–3634		
1	1		MIDTMAST	Tegn.nr 2–3610		

SLUTTDOKUMENTASJON

Merknader.

NS 3472 Kontrollklasse 2
NS 3420 Toleranseklasse 2
NS 3420 Sveiseklasse B

Overflatebehandling.

Varmforsinking i.h.t. NS 1978 klasse A
Sur avfetting.Sinkfosfatering.
Pulverbelegging tykkelse 60-100my
Farge: Grønn NCS 9005G20Y matt struktur.
Polyester.

Oppmerka felt maskeres før lakkering

Rev.	Dato	Endring - erstatning	Tegn.	Saksb.	Sign.
F01	22.05.98	Som bygget	JSM	JSM	JSM

NSB Gardermobanen A/S

ABB Energi AS - kontrakt K-1839

Kontraktsnr. NG 85645	Leverandør: Ørsta Stålindustri AS
Avstand Oslo S	Leverandør tegn. nr. 2-3633
Parsell	
Område	
Tekst - beskrivelse	NORMALMAST FOR UTLIGGER OMARB. MIDTMAST, T. NR. 2-3610 GARDERMOBANEN
GMB tegn. nr.	E000-M-TD-74-0072
NSB tegn.nr.	

Dato	22.05.98
Saksb.	JSM
DA	
OA	
DAK nr.	0072.DWG
Hor. M. / Vert. M.	1:20
Ark. bet.	
Erstatn. for	
Områdekode	
Rev.	F01
Rev.	

Dette dokument tilhører ABB Kraft AS og må ikke reproduseres, brukes eller bekjentgjøres til tredje person uten vår tillatelse.
ABB Kraft AS

ENE 1108 A