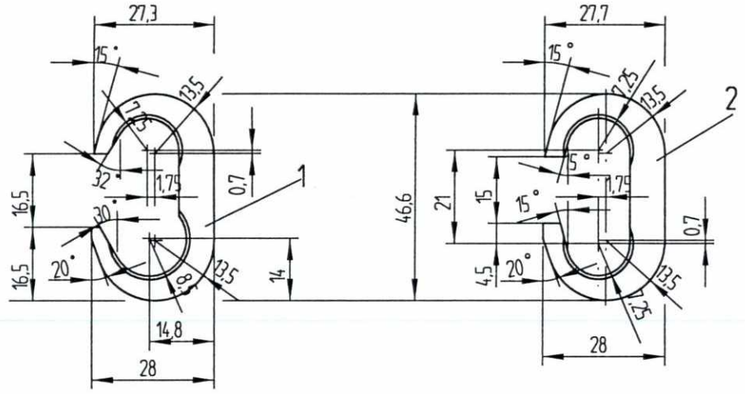


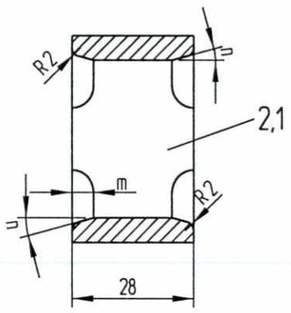


Mål for klemme-mellomstykke

| Del nr. | a | b | c±0,3 | d | e | f | g | h | i | j | k | j1 | k1 | m | n |
|---|---|---|---|---|---|---|---|---|---|---|---|---|---|---|---|
| 1/2 | | | | | | | | | | | | | | 5 | 15° |
| 3 | 12 | 9,6 | 4 | 2,8 | R7 | R7 | 5,5 | 15° | 7° | 4 | 15° | 4 | 15° | | |
| 4 | 17 | 17 | 8 | 4,65 | R6,25 | R6,25 | 7,5 | 17° | 12° | 5 | 15° | 5 | 15° | | |
| 10 | 12,4 | 12,4 | 6 | 3,5 | R7 | R6,5 | 6 | 15° | 15° | 4 | 15° | 4 | 15° | | |
| 11 | 18,5 | 10 | 5,5 | 3 | R6,5 | R8,5 | 9,5 | 15° | 10° | 4 | 15° | 4 | 15° | | |
| 12 | 22,2 | 22,2 | 13,7 | 4,3 | R5 | R4,5 | 10 | 15° | 15° | 5 | 15° | 5 | 15° | | |
| 9 | 20 | 13,5 | 9 | 3 | R4,5 | R8,5 | 12,8 | 20° | 12° | 4 | 15° | 4 | 15° | | |
| 13 | 16 | 14,5 | 8,5 | 3,5 | R5,5 | R7 | 8 | 15° | 7° | 4 | 15° | 4 | 15° | | |
| 14 | 20,8 | 20,8 | 12,2 | 4,3 | R5,5 | R5,5 | 10,4 | 15° | 15° | 5 | 15° | 5 | 15° | | |

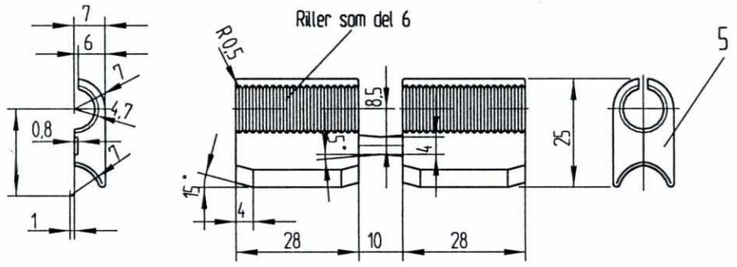


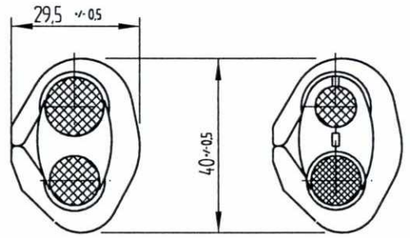


Type a,b,g,h,i,k,l,m

Pressel

Type c,d,e,f

Pressel

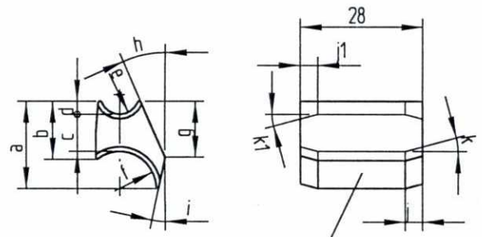


3,4,9,10,11,12,13,14

F.eks.: for type h

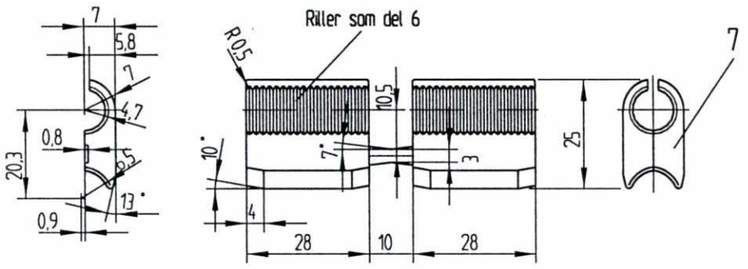


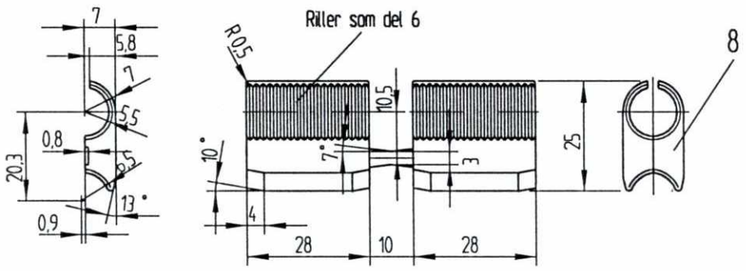


Presses med hydraulisk presse og pressbakke DB 3

Max presstrykk 240 kN

Firmanavn stemples inn på C-delen

Wiretypen stemples på mellomstykket

Henvisning til tilsvarende pressbakke stemples på baksiden.

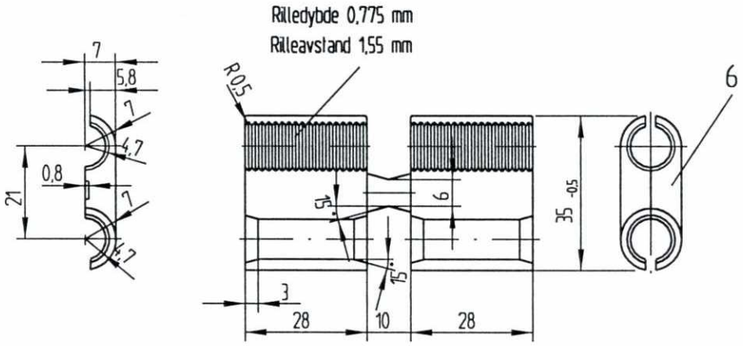


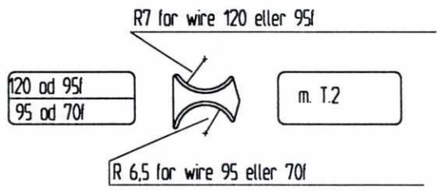


Fleksible wirer er merket med "l" (f.eks. 70l)

Alle kontaktflater må behandles ifølge normblad DV999/368F blad 11 for pressing

## Bruksområde

| Ulf. | Wirekombinasjoner |
|---|---|
| a | Cu120/Cu120-Cu95l/Cu120-Cu95l/Cu95l |
| b | Cu95/Cu70l-Cu95/Cu95-Cu70l/Cu70l |
| c | Bz50/Cu95l-Bz50/Cu120 |
| d | Bz50/Cu35l-Bz50/Bz50 |
| e | Bz50/Cu70l-Bz50/Cu95 |
| f | Bz70/Cu70l-Bz70/Cu95 |
| g | Bz50/Cu120l |
| h | Cu95l/Cu70l-Cu120/Cu70-Cu95l/Cu95<br>Cu120/Cu95-Cu95l/Bz95 |
| i | Cu120l/Cu95-Cu120l/Cu70l |
| k | Cu35l/Cu70-Cu35l/Bz70<br>Cu50/Cu70-Bz50/Bz70 |
| l | Cu70/Cu95l;Cu70/Cu120 |
| m | Cu70/Cu70;Bz70/Bz70 |

SLUTTDOKUMENTASJON

| | | | | | |
|---|---|---|---|---|---|
| F02 | 130298 | Som bygget | Gr. | Kr. | AM |
| B01 | 110196 | For akseptering | Hrh. | Kr. | Cal. |
| Rev. | Dato | Endring - erstatning | Tegn. | Saksb. | Sign. |

**NSB Gardermobanen A/S**

ABB Kraft AS - kontrakt K-1839

| | | | |
|---|---|---|---|
| Kontraktsnr. K-1839 | Leverandør ADtranz | Dato | 28.8.95 |
| | | Saksb. | Hrh. |
| | | DA | Kr. |
| Avstand Oslo S | Leverandør Tegn. nr. 2-10.21.14 | OA | Cal. |
| | | OAK nr. | |
| Parsell | | Hor. M. 1 : 1<br>Vert. M. | |
| | | Ark. bet. | |
| Område | | Erstatn. for | |
| Tekst - beskrivelse | | Områdekode | |

C-pressklemme

| | | | |
|---|---|---|---|
| GMB Tegn. nr. | E000-M-TD-74-0991 | Rev. | F02 |
| NSB Tegn. nr. | | Rev. | |

Fuer dieses Dokument und den dann dargestellten Gegenstand behalten wir uns alle Rechte vor. Vervielfaeltigung, Bekanntgabe an Dritte oder Verwertung seines Inhalts sind ohne unsere ausdrueckliche Zustimmung verboten.

Allgemeintoleranzen fuer Form und Lage

0 50 100