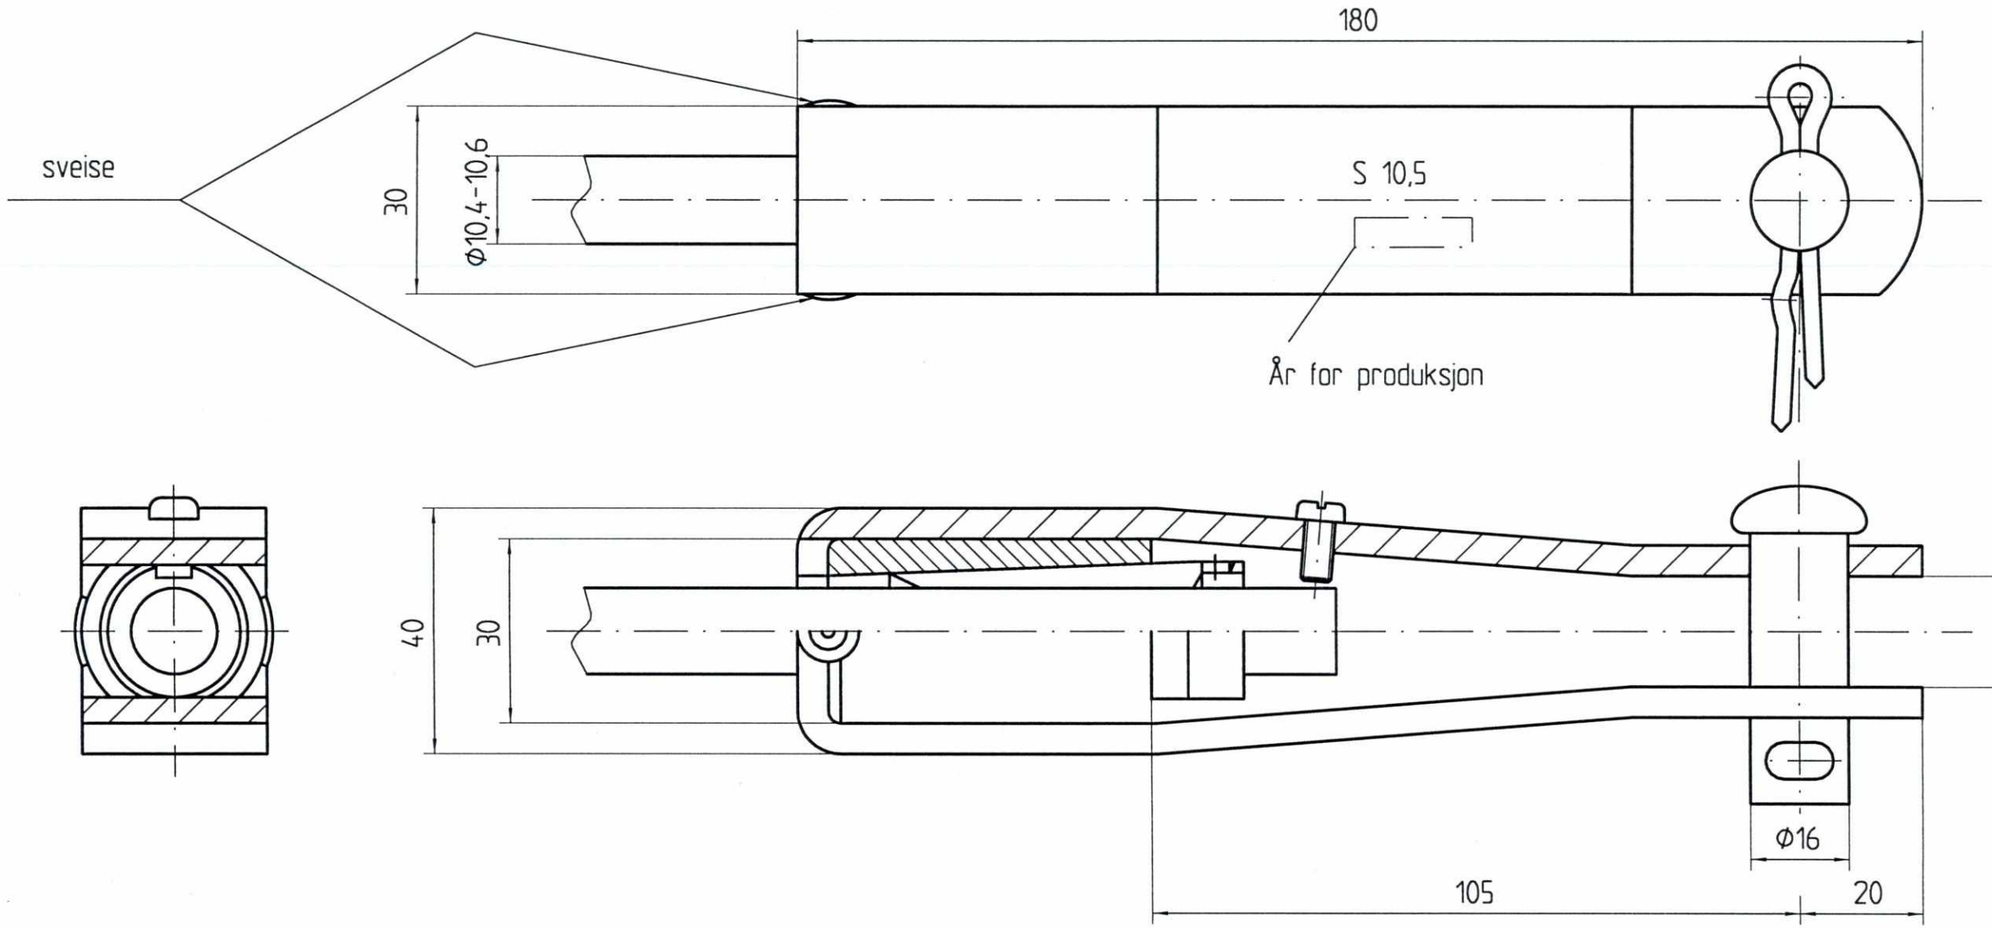

Bruddstyrke: min. 80kN

SLUTTDOKUMENTASJON

Rev.	Dato	Endring - erstatning	Tegn.	Saksb.	Sign.
F02	13.02.98	Som bygget	Gr.	Kr.	AM
B01	14.06.96	For akseptering	RB	Kr.	Cat.

NSB Gardermobanen A/S

ABB Kraft AS - kontrakt K-1839

Kontraktsnr. K-1839	Leverandør ADtranz
Avstand Oslo S	Leverandør Tegn. nr. 610.048.00
Parsell	
Område	

Tekst - beskrivelse

Endestrekklemme med gaffel for Bæreline 70²

GMB Tegn. nr.	E000-M-TD-74-1044
NSB Tegn. nr.	

Dato	14.06.96
Saksb.	RB
DA	Kr.
OA	Cat.
DAK nr.	
Hor. M. / Vert. M.	1 : 1
Ark. bet.	
Erstatn. for	
Områdekode	
Rev.	F02
Rev.	

Fuer dieses Dokument und den darin dargestellten Gegenstand behalten wir uns alle Rechte vor. Vervielfaeltigung, Bekanntgabe an Dritte oder Verwertung seines Inhalts sind ohne unsere ausdrueckliche Zustimmung verboten.

Allgemeintoleranzen fuer Form und Lage