23-28

23-27

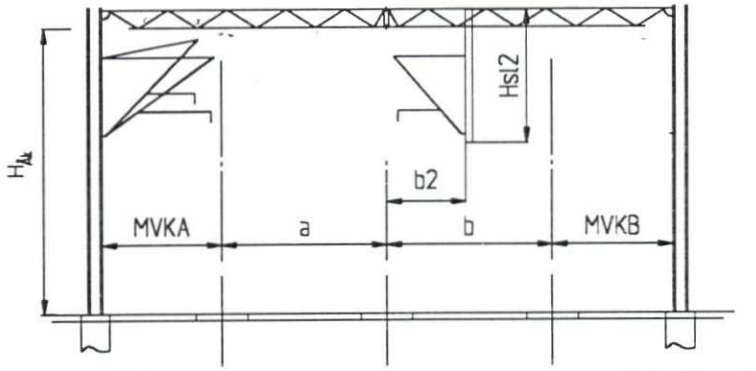

Eidsvoll-Oslo

Oslo-Eidsvoll

SLUTTDOKUMENTASJON

MVKA = midte spor - forkant mast A
MVKB = midte spor - forkant mast B
Hsl = lengde hengemast
$H_{ÅK}$ = overkant skinne - underkant ÅK

Mast - Nr.	23-28	23-27
MVKA [m]	3.31	—
MVKB [m]	—	3.30
Avstand a [m]	6.00	—
Avstand b [m]	—	6.00
Lengde Hsl 1 [m]	—	—
Avstand a1 [m]	—	—
Lengde Hsl 2 [m]	—	3.75
Avstand b2 [m]	—	2.58
$H_{ÅK}$ [m]	—	8.06

Rev.	Dato	Endring - erstatning	Tegn.	Saksb.	Sign.
F03	14.08.98	Som bygget	AE	JS	AM
B02	25.10.96	Prosjekt forandrer	PK	JS	HG
B01	02.04.96	For akseptering	Fei	AM	HG

NSB Gardermobanen A/S

ABB Energi AS - kontrakt K-1839

Kontraktsnr. K-1839	Leverandør ADtranz
Avstand Oslo S	Leverandør Tegn. nr. GVT 5500732 Q059
Parsell	
Område	
Tekst - beskrivelse: Tverrprofiler	
GMB Tegn. nr. E000-M-TN-74-0059	
NSB Tegn. nr.	

Dato	02.04.96
Saksb.	Fei
DA	AM
OA	HG
DAK nr.	
Hor. M. / Vert. M.	1 : 200
Ark. bet.	
Erstatn. for	
Områdekode	
Rev.	F03
Rev.	

Fuer dieses Dokument und den darin dargestellten Gegenstand behalten wir uns alle Rechte vor Vervielfaeltigung, Bekanntgabe an Dritte oder Verwertung seines Inhalts sind ohne unsere ausdrueckliche Zustimmung verboten.