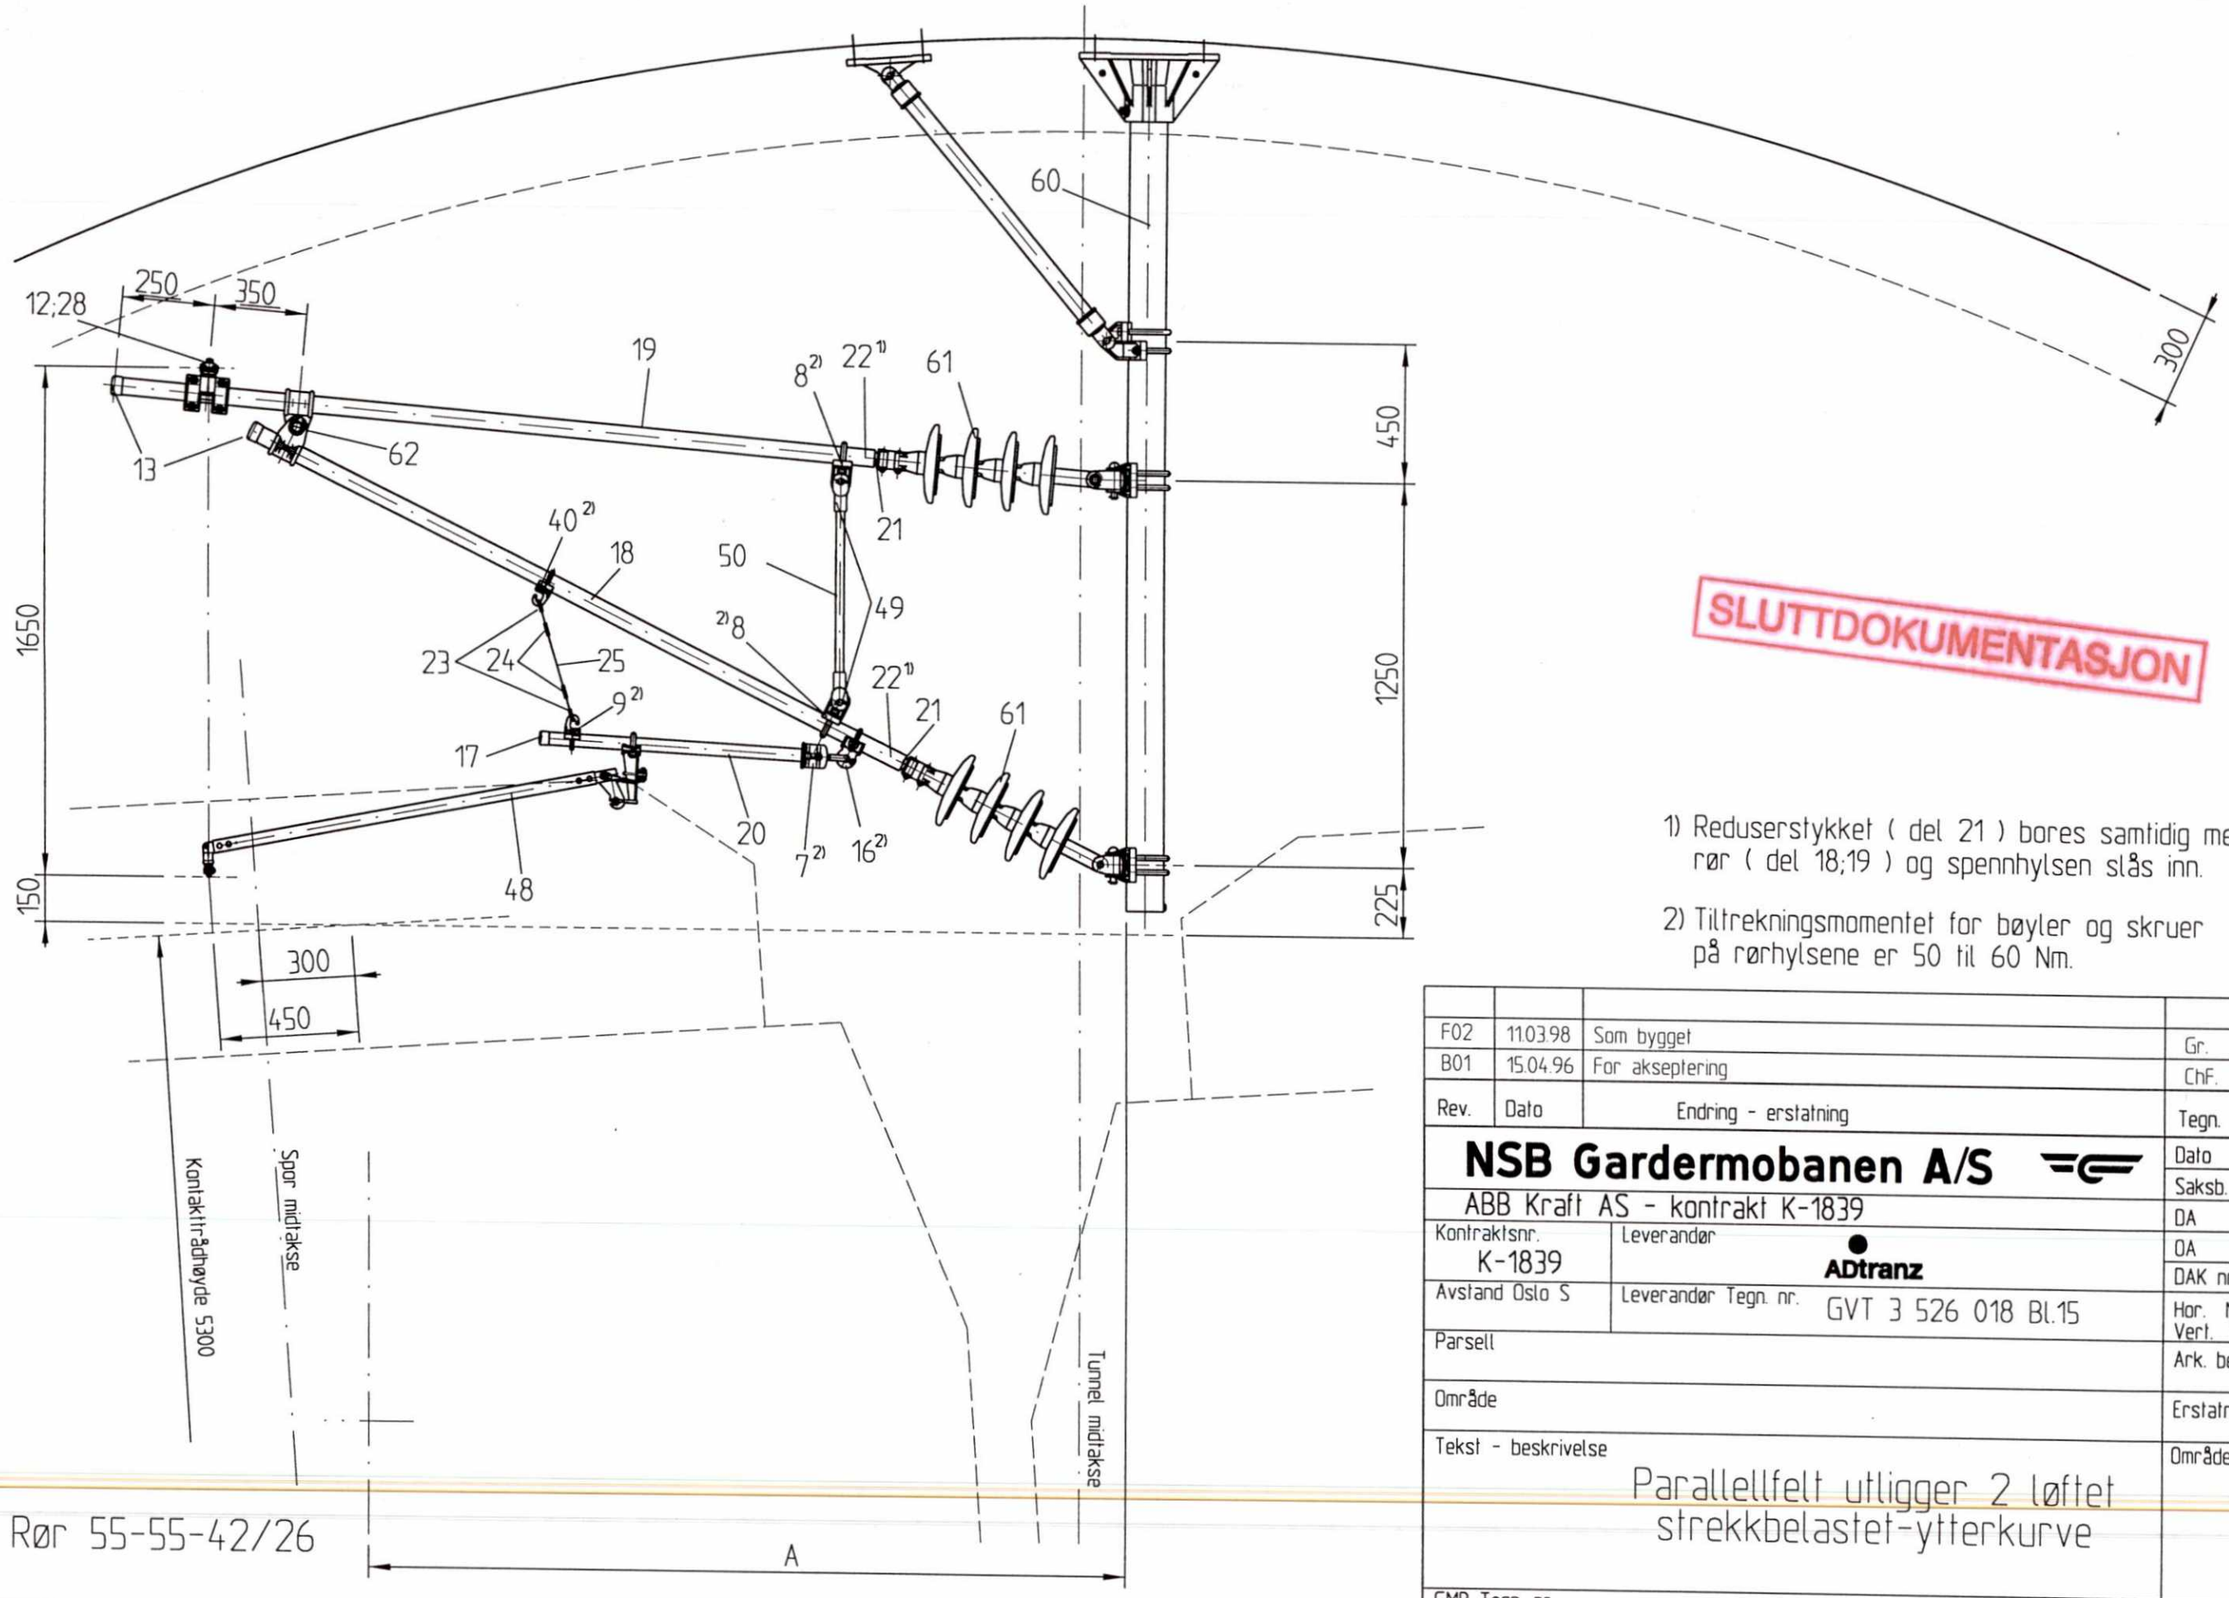

Rør 55-55-42/26

SLUTTDOKUMENTASJON

1) Reduserstykket (del 21) bores samtidig med rør (del 18;19) og spennhylsen slås inn.

2) Tiltrekningsmomentet for bøyler og skruer på rørhylsene er 50 til 60 Nm.

Del	St.
7	1
8	2
9	1
12	1
13	2
16	1
17	1
18	1
19	1
20	1
21	2
22	2
23	2
24	2
25	1
28	1
40	1
48	1
49	2
50	1
60	1
61	2
62	1

Rev.	Dato	Endring - erstatning	Gr. / ChF. / Tegn.	Kr. / Tm. / Saksb.	AM / Cat. / Sign.
F02	11.03.98	Som bygget			
B01	15.04.96	For akseptering			

NSB Gardermobanen A/S

ABB Kraft AS - kontrakt K-1839

Kontraktsnr. K-1839	Leverandør ADtranz
Avstand Oslo S	Leverandør Tegn. nr. GVT 3 526 018 Bl.15
Parsell	
Område	
Tekst - beskrivelse	Parallellfelt utligger 2 løftet strekkbelastet-ytterkurve
GMB Tegn. nr.	E000-M-T0-74-0552
NSB Tegn. nr.	

Dato	9.12.95
Saksb.	ChF.
DA	Tm.
OA	Cat.
DAK nr.	
Hor. M. / Vert. M.	1 : 20
Ark. bet.	
Erstatn. for	
Områdekode	
Rev.	F02
Rev.	

Fuer dieses Dokument und den darin dargestellten Gegenstand behalten wir uns alle Rechte vor. Vervielfaeltigung, Bekanntgabe an Dritte oder Verwertung seines Inhalts sind ohne unsere ausdrueckliche Zustimmung verboten.

Allgemeintoleranzen fuer Form und Lage