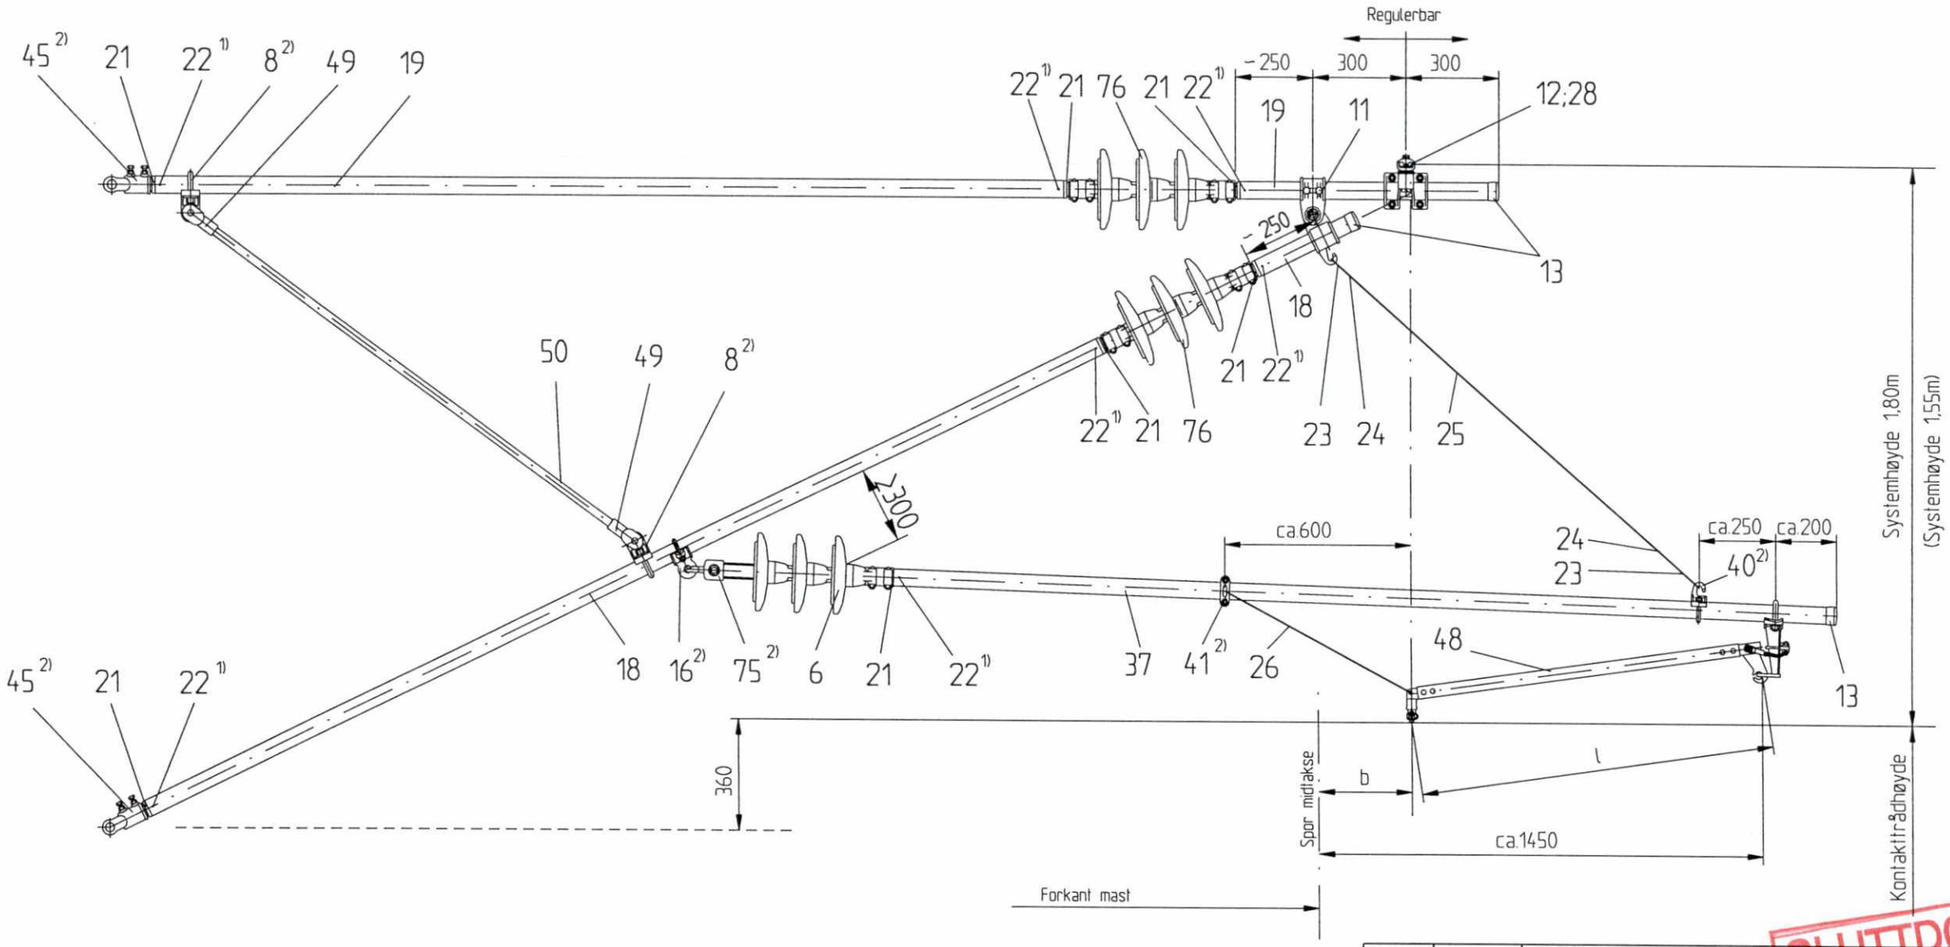

Del	St.	Del	St.
6	1	48	1
8	2	49	2
11	1	50	1
12	1	75	1
13	3	76	2
16	1		
18	2		
19	2		
21	7		
22	7		
23	2		
24	2		
25	1		
26	1		
28	1		
37	1		
40	1		
41	1		
45	2		

SLUTTDOKUMENTASJON

Utf. nB15: Rør 55-55-55/26

1) Reduserstykket (del 21) bores samtidig med rør (del 18;19) og spennhylsen slås inn.

2) Tiltrekningsmomentet for bøyler og skruer på rørhylsene er 50 til 60 Nm.

Rev.	Dato	Endring - erstatning	Tegn.	Saksb.	Sign.
F01	11.03.98	Som bygget	Gr.	Kr.	AM

NSB Gardermobanen A/S

ABB Kraft AS - kontrakt K-1839

Kontraktsnr. K-1839	Leverandør ADtranz
Avstand Oslo S	Leverandør Tegn. nr. GVT 3 526 005 Bl.4.2
Parsell	
Område	
Tekst - beskrivelse	Spesialutligger for System 25 Forkant mast < 2,80m
GMB Tegn. nr.	E000-M-T0-74-0662
NSB Tegn. nr.	

Dato	11.03.98
Saksb.	Gr.
DA	Kr.
OA	AM
DAK nr.	
Hor. M. / Vert. M.	1 : 20
Ark. bet.	
Erstatn. for	
Områdekode	
Rev.	F01
Rev.	

Fuer dieses Dokument und den darin dargestellten Gegenstand behalten wir uns alle Rechte vor. Vervielfaeltigung, Bekanntgabe an Dritte oder Verwertung seines Inhalts sind ohne unsere ausdrueckliche Zustimmung verboten.

Allgemeintoleranzen fuer Form und Lage